

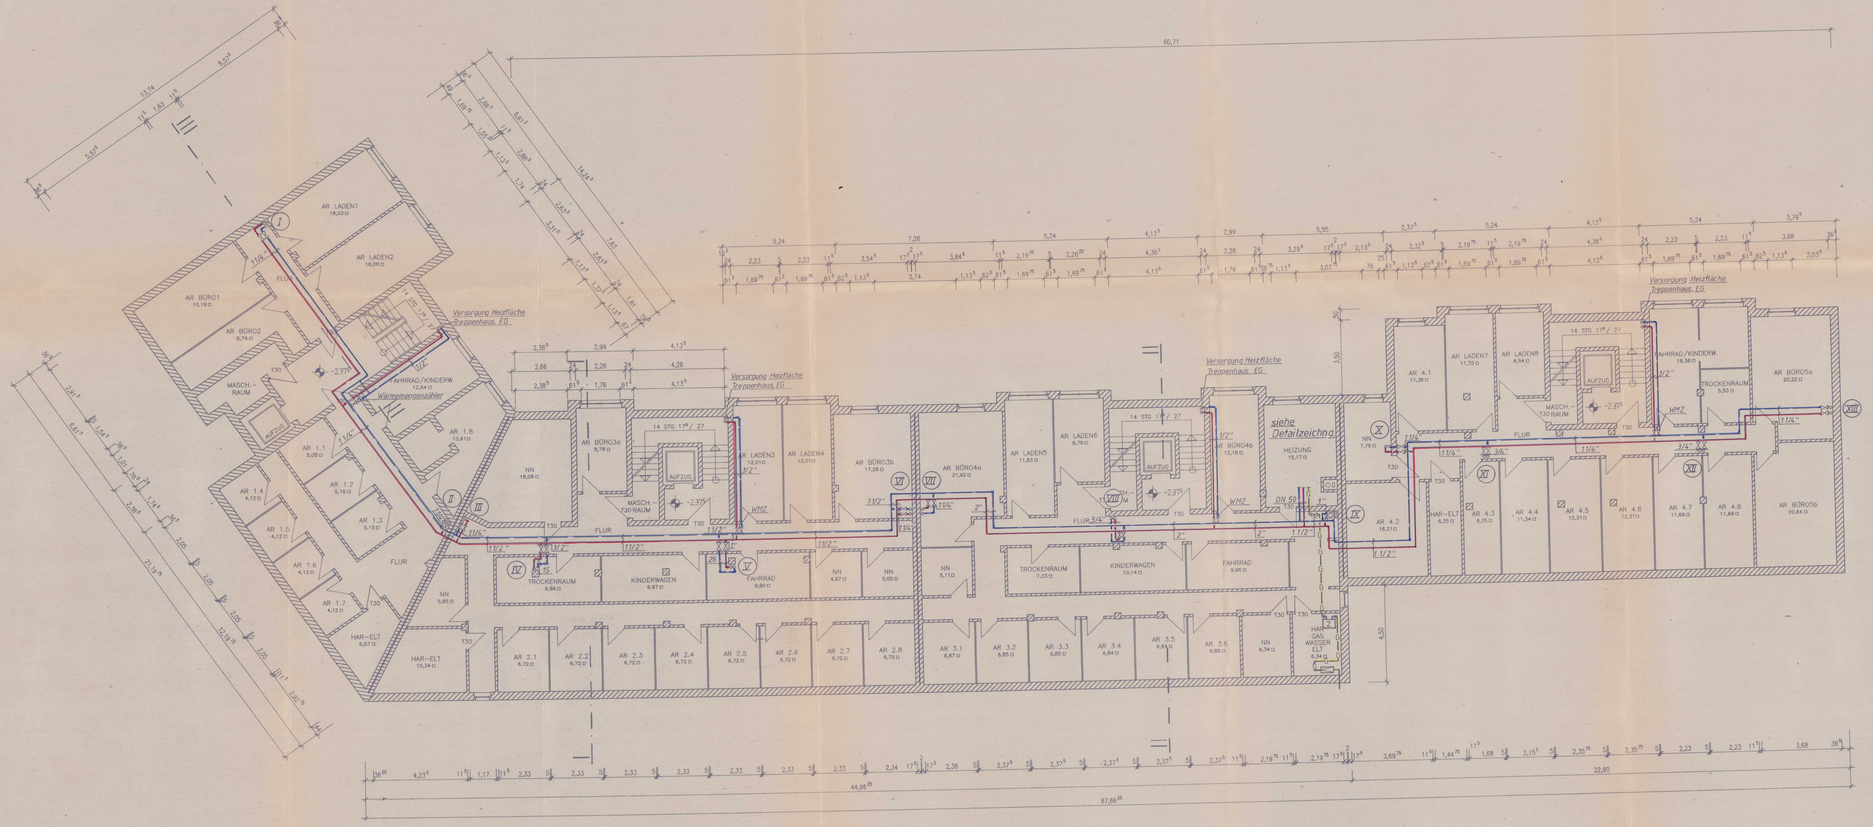


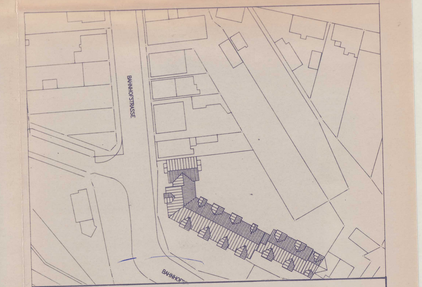


Revisionszeichnung Heizung

	gezeichnet/geändert	Datum, Name
BROCK-Wärmetechnik GmbH Maurerstraße 9 21244 Buchholz i. d. N. Tel.: 04181/6446 Fax.: 04181/65 39		30.09.96, Brh.
	Geprüft	
Maßstab: 1:100	Freigegeben	Blatt-Nr.: 00.01

BAUVORHABEN:	WOHN- U. GESCHÄFTSHAUS WINSEN BAHNHOFSPLATZ 1
BAUHERR:	RECHTSBEISTAND PETER HAß -Zwangsverwalter- AMELUNGSTR. 5 / 20354 HAMBURG
BESTANDSAUFNAHME / ERGÄNZENDE PLANUNG:	ALL PLAN Bauplanungs- und Projektierungsgesellschaft mbH Radmer Allee 9-11 Telefon: 0511/534540-0 — 30175 Hannover Telefax 0511/534540-33 Klausenerstr. 22 Telefon: 0391/561-4722 — 39112 Magdeburg Telefax 0391/561-4702
MASS - STAB:	1 : 100 — ERSTELLT AM: 09.04.1996
PLANINHALT:	KELLERGESCHOSS
GRÖSSE:	114 / 45 — OBJEKT-NR.: 5.014 — BLATT-NR.: 01

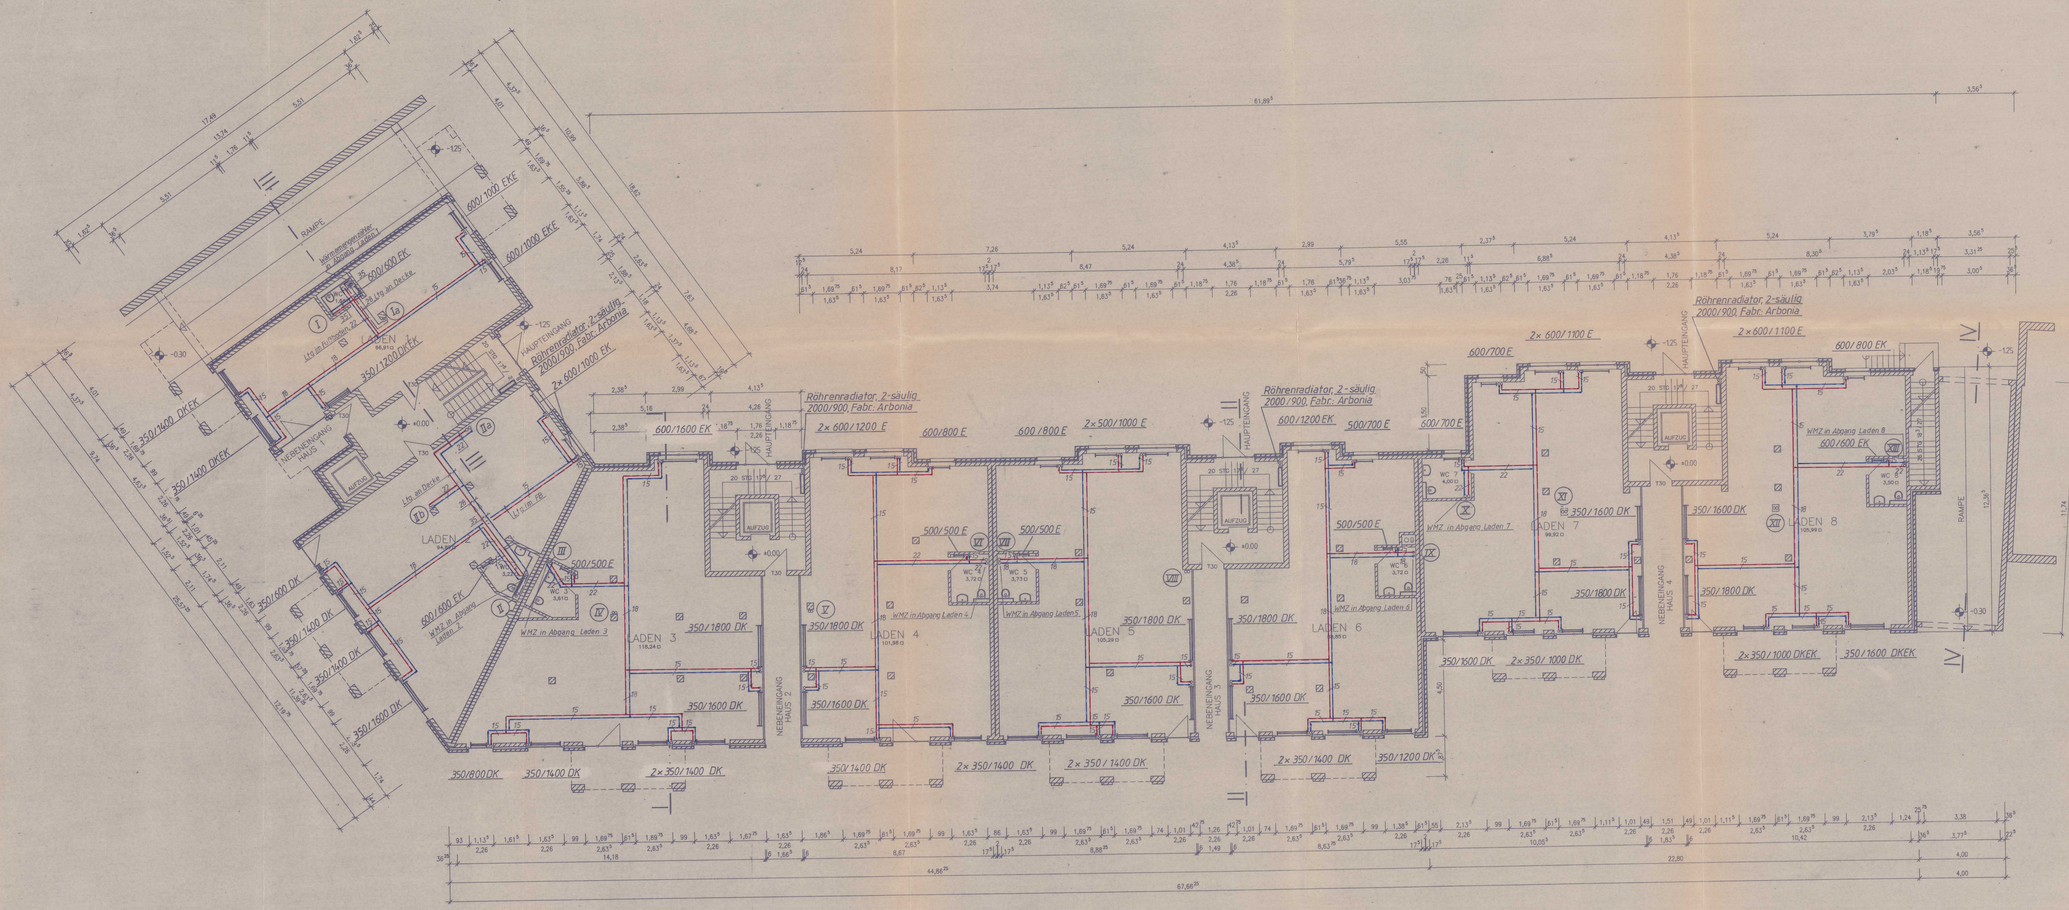


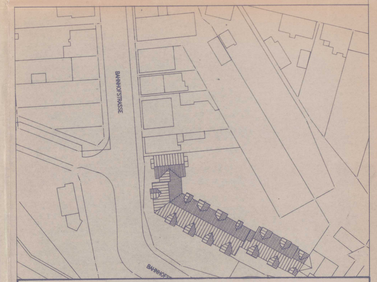


Revisionszeichnung Heizung

BROCK-Wärmetechnik GmbH Maurerstraße 9 21244 Buchholz i.d.N. Tel.: 04181/6446 Fax.: 04181/65 39		gezeichnet/geändert	Datum, Name
			26.09.96 Brh
Maßstab: 1:100	Blatt-Nr.: 01.01	Geprüft Freigegeben	

BAUVORHABEN:	WOHN- U. GESCHÄFTSHAUS WINSEN BAHNHOFSPLATZ 1
BAUHERR:	RECHTSBEISTAND PETER HAß -Zwangsverwalter- AMELUNGSTR. 5 / 20354 HAMBURG
BESTANDSAUFNAHME / ERGÄNZENDE PLANUNG:	ALL PLAN Bauplanungs- und Projektsteuerungsgesellschaft mbH Breitrad Allee 9-11 Telefon (0511)548640 — 30175 Hannover Klausenerstr. 22 Telefon (0391)5314702 — 39112 Magdeburg
MASS – STAB:	1 : 100 — ERSTELLT AM: 09.04.1996
PLANINHALT:	ERDGESCHOSS
GRÖSSE:	114 / 45 — OBJEKT-NR.: 5.014 — BLATT-NR.: 02

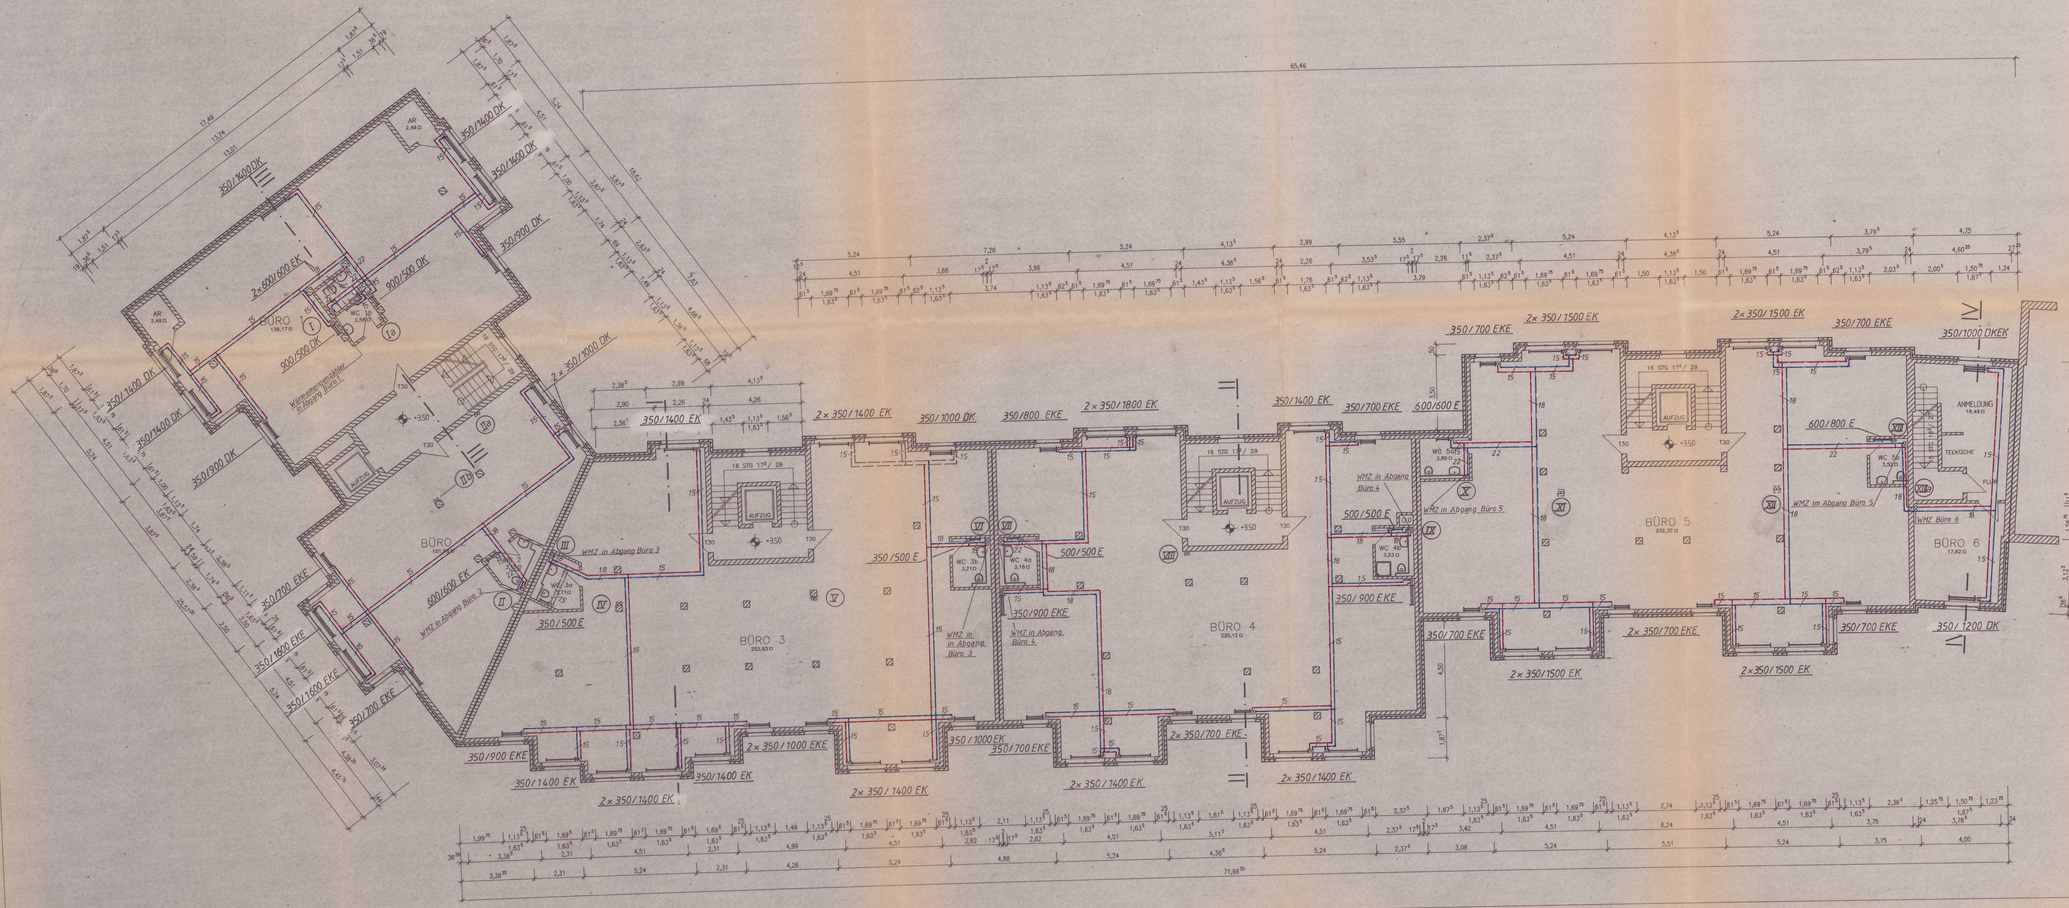
65,46
BÜRO 1
BÜRO 2
BÜRO 3
BÜRO 4
BÜRO 5
BÜRO 6
AUFZUG
WMZ in Abgang Büro 3
WMZ in Abgang Büro 2
WMZ in Abgang Büro 4
WMZ in Abgang Büro 5
WMZ Büro 6
ANMELDUNG
TEEKÜCHE
FLUR
WC 3,23 m
WC 3,80 m
WC 3,21 m
WC 4,18 m
WC 2,80 m
WC 3,27 m

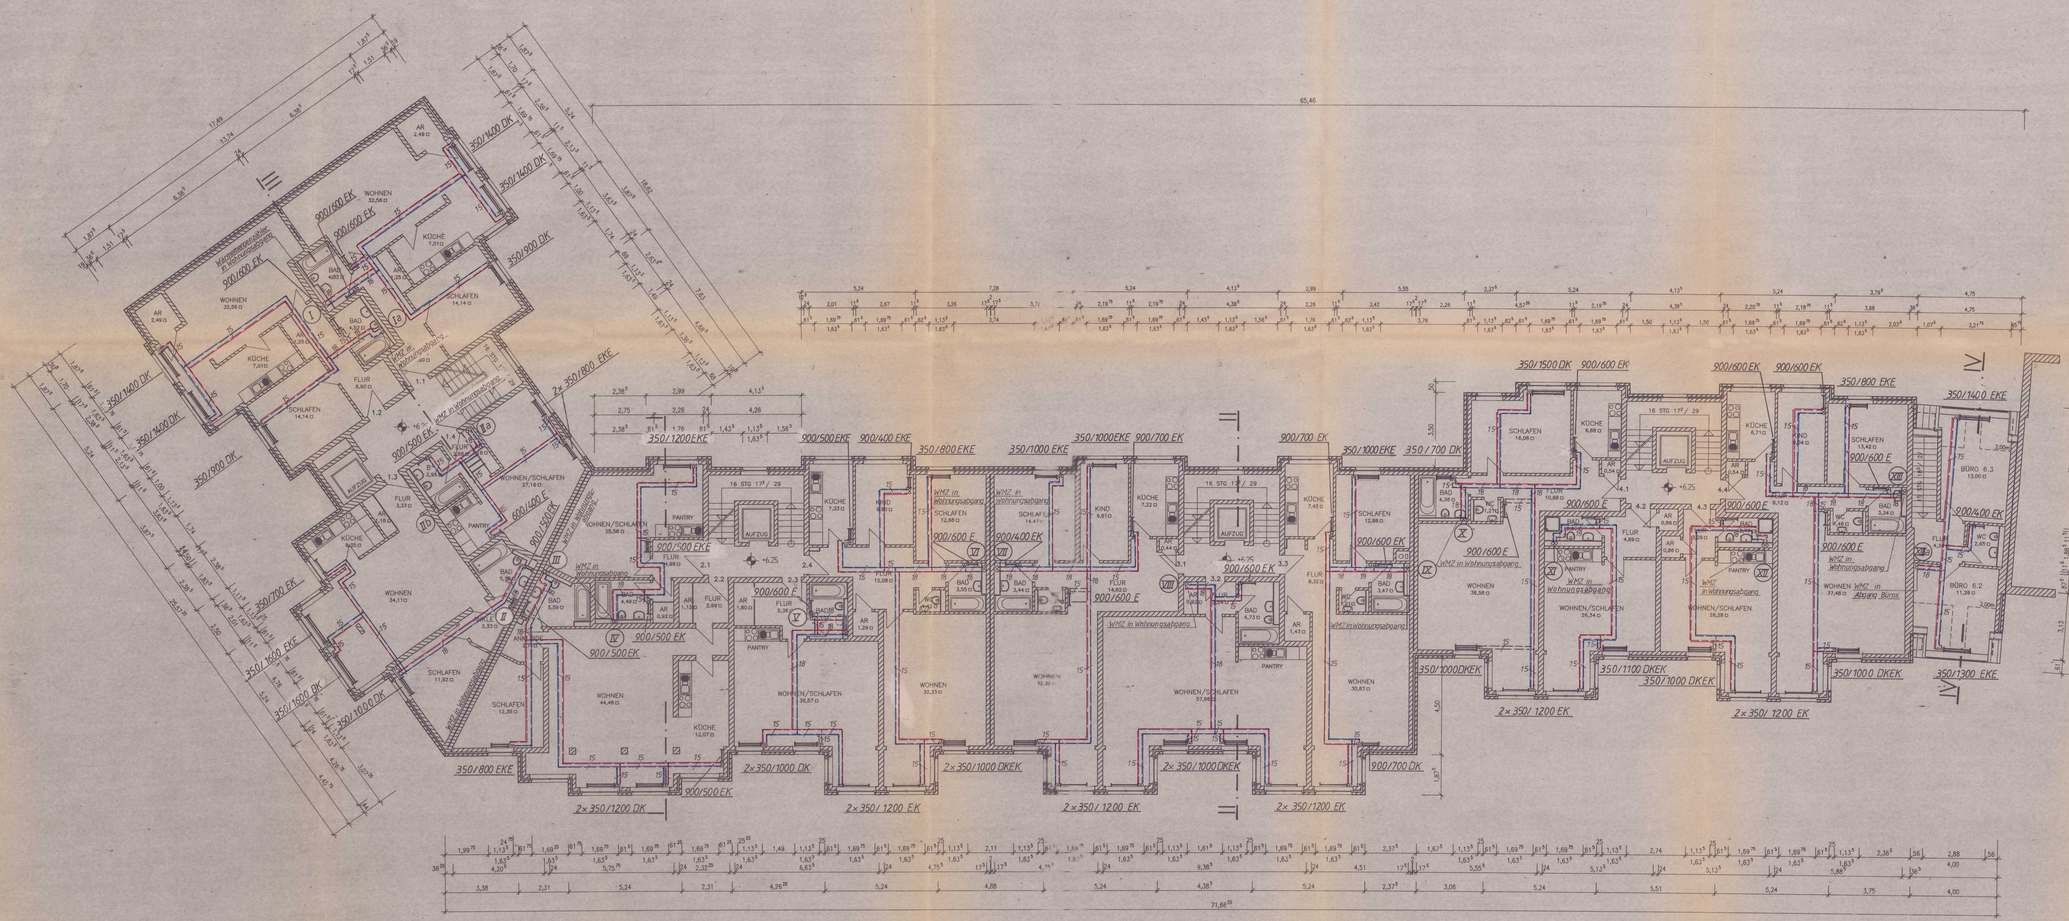





Revisionszeichnung Heizung

BROCK-Wärmetechnik GmbH Maurerstraße 9 21244 Buchholz i. d. N. Tel.: 04181/6446 Fax.: 04181/6539	gezeichnet/geändert	Datum, Name
		04.10.96 Ibn
Maßstab: 1:100 Blatt-Nr.: 03.01	Geprüft Freigegeben	

BAUVORHABEN:	WOHN- U. GESCHÄFTSHAUS WINSEN BAHNHOFSPLATZ 1
BAUHERR:	RECHTSBEISTAND PETER HAß -Zwangsverwalter- AMELUNGSTR. 5 / 20354 HAMBURG
MASS - STAB:	1 : 100
ERSTELLT AM:	09.04.1996
PLANINHALT:	2. OBERGESCHOSS
GRÖSSE:	114 / 45
OBJEKT-NR.:	5.014
BLATT-NR.:	04

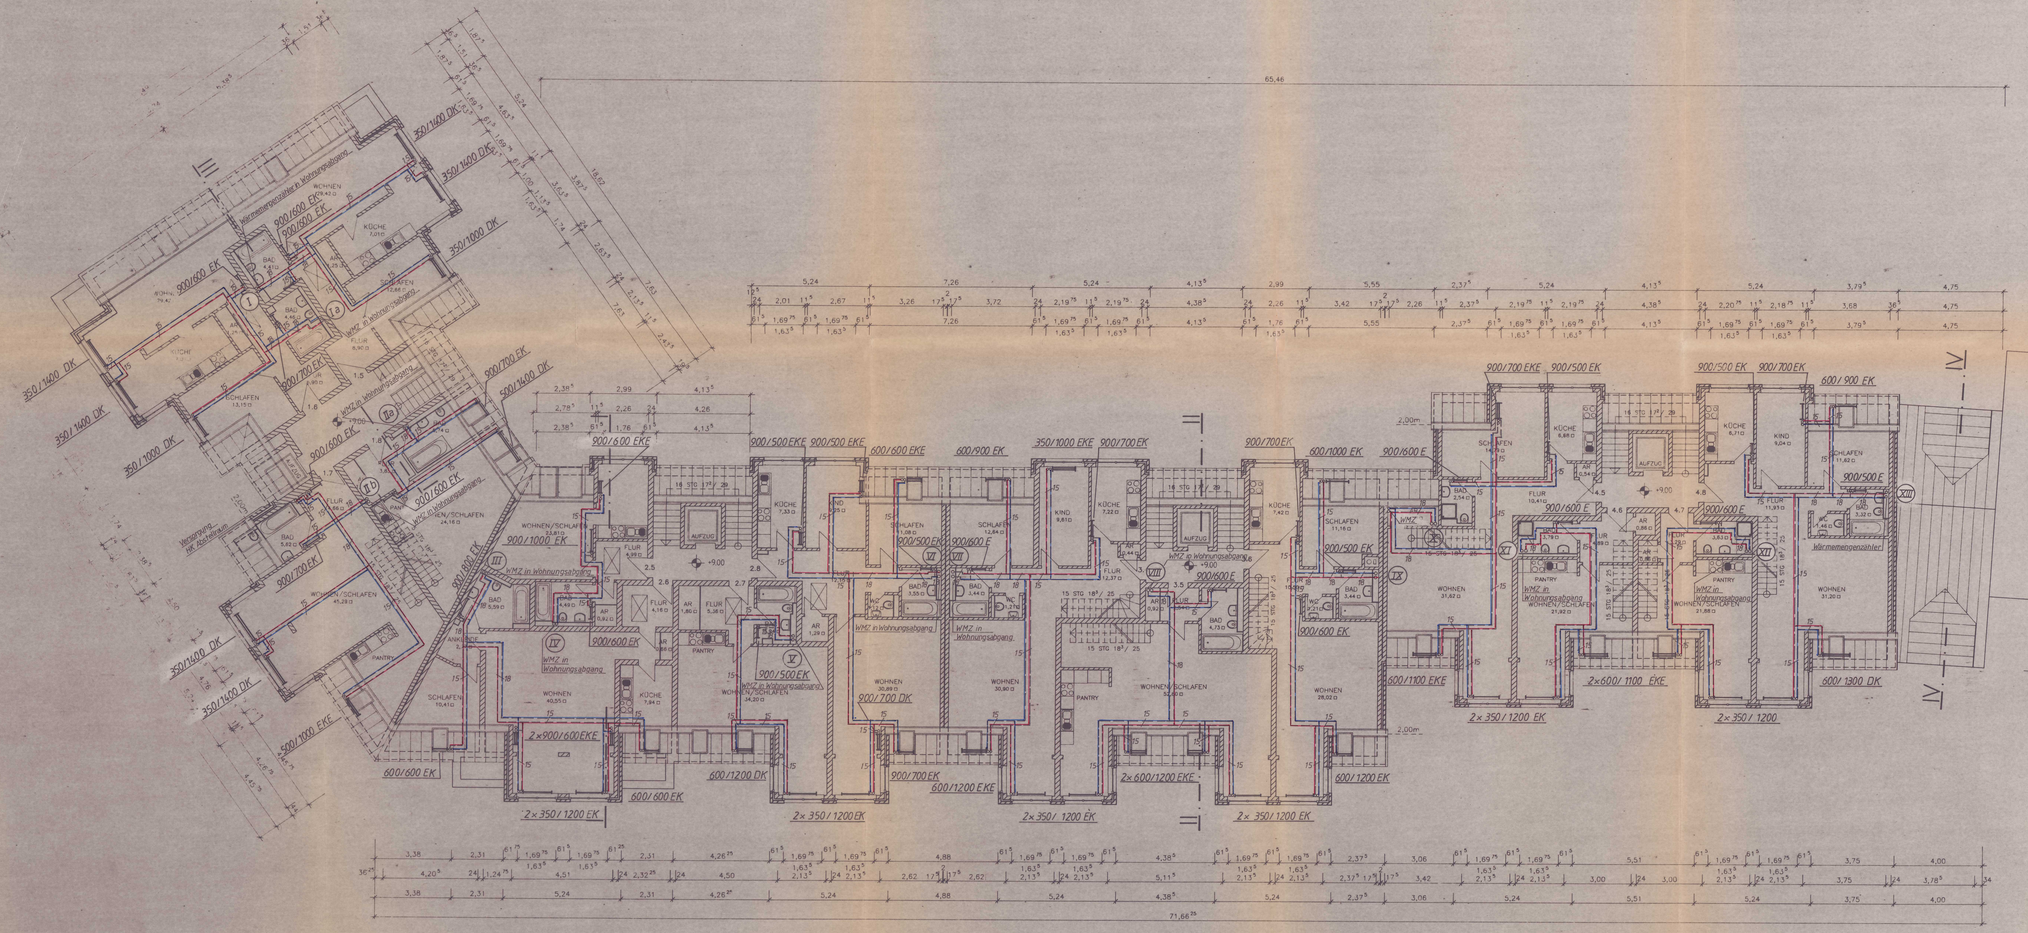

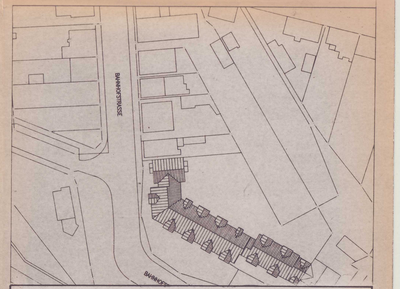


Revisionszeichnung Heizung


BROCK–Wärmetechnik GmbH
Maurerstraße 9
21244 Buchholz i. d. N.
Tel.: 04181/6446 Fax: 04181/65 39

gezeichnet/geändert	Datum, Name
	Bl. 1076, Brn.
Geprüft	
Freigegeben	

Maßstab: 1 :100 Blatt-Nr.: 0401

BAUVORHABEN:	WOHN– U. GESCHÄFTSHAUS WINSEN BAHNHOFSPLATZ 1
BAUHERR:	RECHTSBEISTAND PETER HAß –Zwangsverwalter– AMELUNGSTR. 5 / 20354 HAMBURG
BESTANDSAUFNAHME / ERGÄNZENDE PLANUNG:	ALL PLAN Bauplanungs- und Projektsteuerungsgesellschaft mbH — Berliner Allee 9-11, Telefon (0511)34640-0, 30175 Hannover, Telefax (0511)34640-33 — Klausenerstr. 22, Telefon (0391)5514702, 39112 Magdeburg, Telefax (0391)5514702
MASS. – STAB:	1 : 100 — ERSTELLT AM: 09.04.1996
PLANINHALT:	DACHGESCHOSS
GRÖSSE:	1:14 / 45 — OBJEKT–NR.: 5.014 — BLATT–NR.: 05

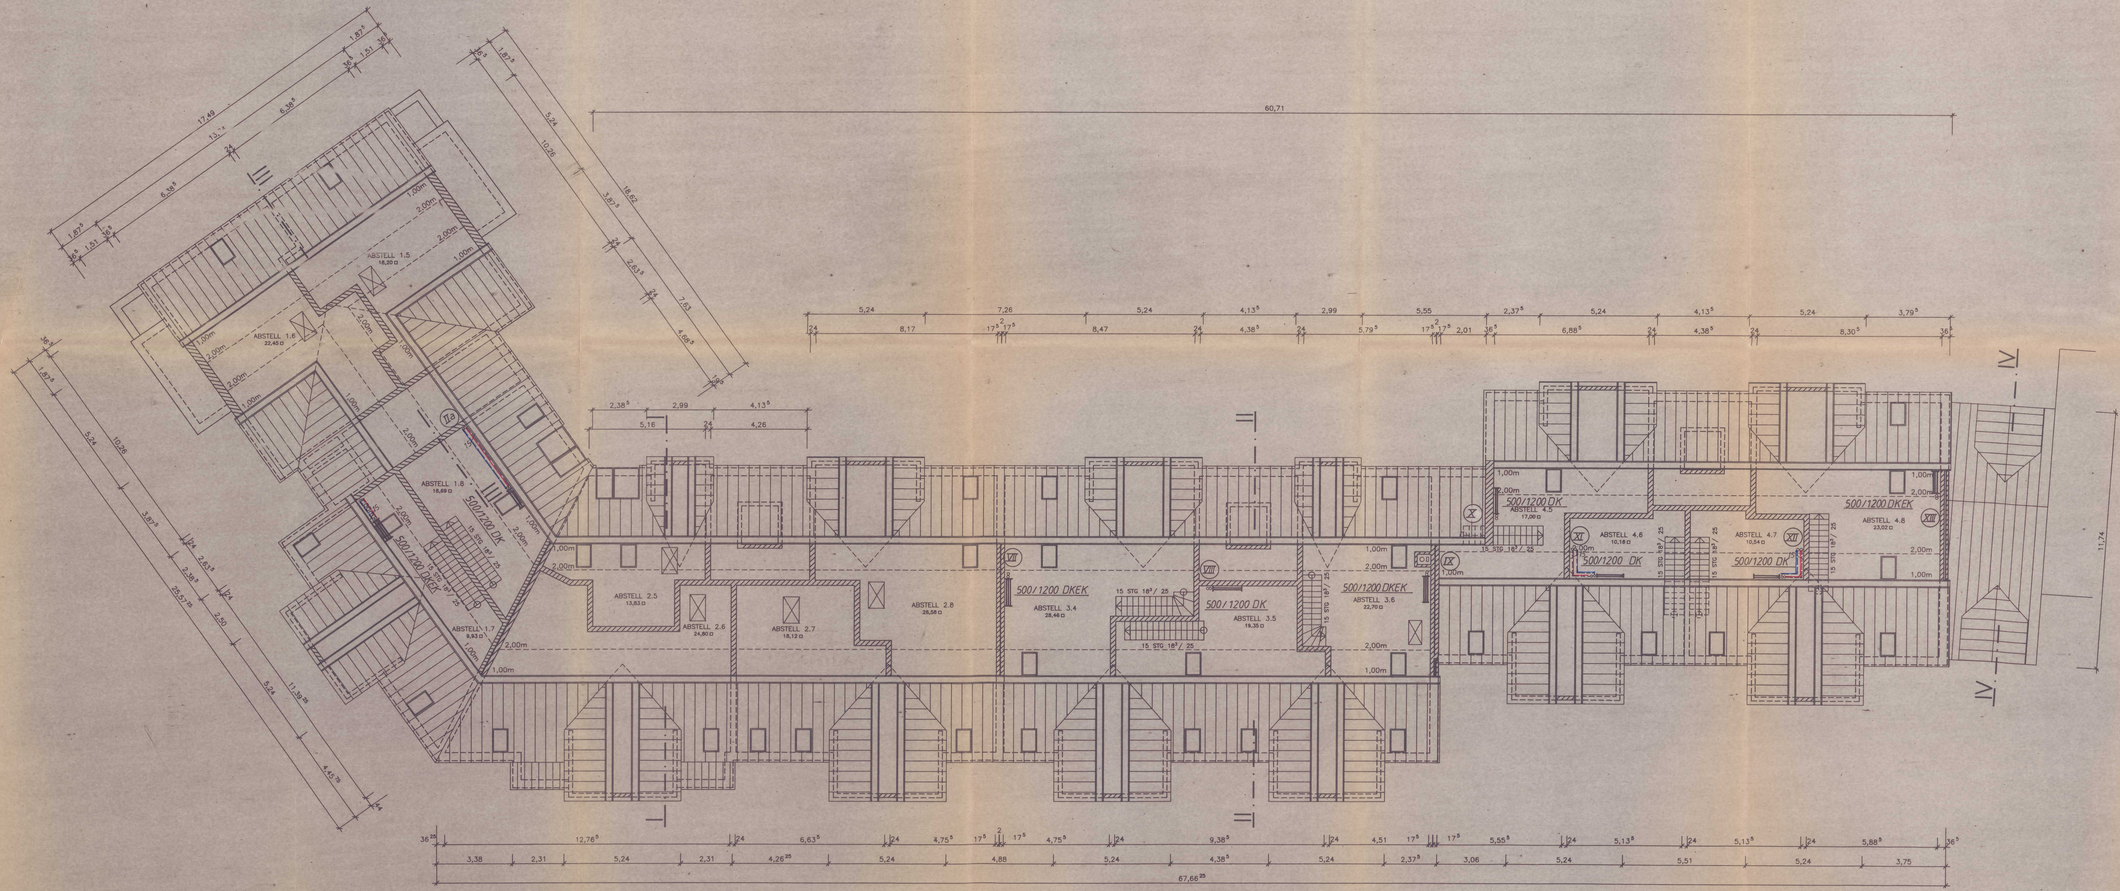

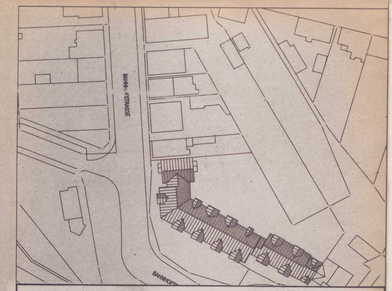

Revisionszeichnung Heizung

BROCK-Wärmetechnik GmbH
Maurerstraße 9
21244 Buchholz i. d. N.
Tel.: 04181/6446 Fax: 04181/65 39

gezeichnet/geändert	Datum, Name
	08.10.96, Brh.
Geprüft	
Freigegeben	
Maßstab: 1.: 100	Blatt-Nr.: 05.01

BAUVORHABEN:	WOHN- U. GESCHÄFTSHAUS WINSEN BAHNHOFSPLATZ 1
BAUHERR:	RECHTSBEISTAND PETER HAß –Zwangsverwalter– AMELUNGSTR. 5 / 20354 HAMBURG
BESTANDSAUFNAHME / ERGÄNZENDE PLANUNG:	ALL PLAN Bauplanungs- und Projektierungsgesellschaft mbH; Balther Allee 9-11, Telefon 0511/34940-0, 30175 Hannover, Telefon 0511/34940-33; Klausener Str. 22, Telefon 0391/2551-4502, 39112 Magdeburg, Telefax 0391/2551-4502
MASS – STAB:	1.: 100 — ERSTELLT AM: 09.04.1996
PLANINHALT:	GALERIEGESCHOSS
GRÖSSE:	114 / 45 — OBJEKT–NR.: 5.014 . — BLATT–NR: 06