
LEGENDE

- Schmutzwasserltg.
- Regenwasserltg.
- Kaltwasserltg.
- Warmwasserltg.
- Zirkulationsltg.
- Absperrung
- Reinigungsöffnung
- Wasserzähler
- Hebeanlage

POS. 21.3 : Sturz Treppenhaus bm/d/h 30/16/13
POS. 29 : Fensterstürze b/d ≥ 20/28 B 25
POS. 30.1 : Innenwände d = 11.5 KS 12 / II a
POS. 31 : Kellerinnentürstürze b/d 25/18 B 25
NT : Nicht Tragend
Brüstungshöhe ab OK FF
Alle Türhöhen beziehen sich auf OK FF

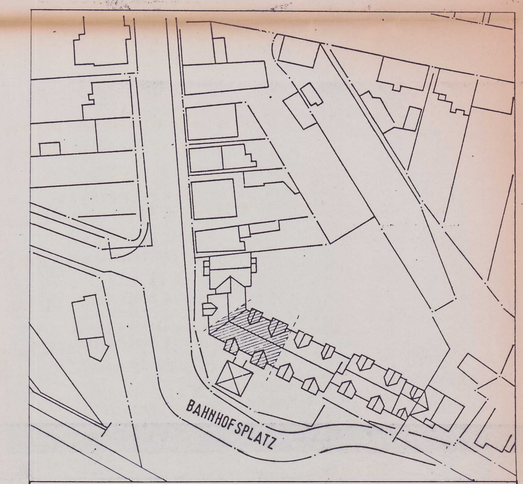

HAUS 2 KELLERGESCHOSS

DIESER PLAN GILT IM ZUSAMMENHANG MIT DER STATISCHEN BERECHNUNG UND DEM POSITIONSPLAN.
IM WIDERSPRUCH GILT DIE STATISCHE BERECHNUNG UND DER POSITIONSPLAN.

REVISIONSPLAN SANITÄR

MF-NR.: 23.0509	DECHOW HEIZUNG • KLIMA • SANITÄR GEBÄUDETECHNISCHE BETRIEBSFÜHRUNG	Johann E. Dechow GmbH Meisenstraße 19 – 22305 Hamburg Tel 040/6119110 – Fax 040/6119188			
PLAN-NR.: 23/0414-1088/12	BAUVORHABEN:	WOHN- U. GESCHÄFTSHAUS WINSEN BAHNHOFSPLATZ 1			
	BAUHERR:	RECHTSBEISTAND PETER HAß –Zwangsverwalter– AMELUNGSTR. 5 / 20354 HAMBURG			
	BESTANDSAUFNAHME / ERGÄNZENDE PLANUNG:	ALL PLAN Bauplanungs- und Projektierungsgesellschaft mbH	Berliner Allee 9-11 Telefon (0511)34840	30175 Hannover Telefax (0511)348433	
			Klausenor-Str. 22 Telefon (0391)5614702	39112 Magdeburg Telefax (0391)5614702	
	MASS – STAB:	1:50	ERSTELLT AM:	09.04.96 / 26.07.96	
	PLANINHALT:	Haus 2 / Kellergeschoß			
	GRÖSSE:	OBJEKT-NR.: 5.014	BLATT-NR.: 01		

LEGENDE


POS. 20.11 : Randunterzug durchlaufend b/d 17.5 /41.5 B 25

POS.26 Aussenmauerwerk EG - OG :
11.5 cm VMZ 12 / 1.6 / II a
7.5 cm Kerndämmung
17.5 cm KSL 12 / 1.4 / II a

Brüstungshöhen ab OK FF

Alle Türhöhen beziehen sich auf OK FF

- Schmutzwasserltg.
- Regenwasserltg.
- Kaltwasserltg.
- Warmwasserltg.
- Zirkulationsltg.
- Absperrung

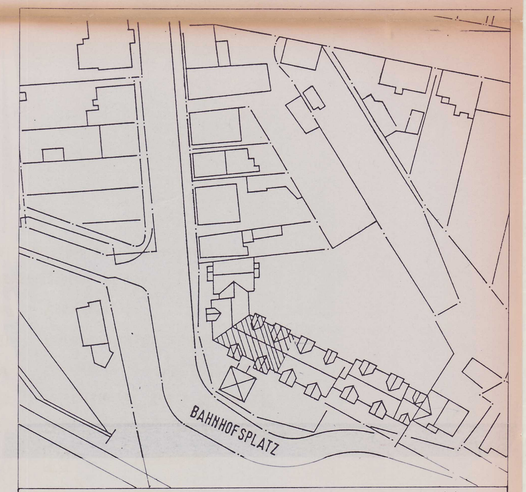


REVISIONSPLAN SANITÄR

MF-NR.: 23.0509	DECHOW HEIZUNG • KLIMA • SANITÄR GEBÄUDETECHNISCHE BETRIEBSFÜHRUNG — Johann E. Dechow GmbH, Meisenstraße 19 · 22305 Hamburg, Tel.: 040/61191910 · Fax: 040/61191188
PLAN-NR.: 23/0414-1089/13	
BAUVORHABEN:	WOHN- U. GESCHÄFTSHAUS WINSEN BAHNHOFSPLATZ 1
BAUHERR:	RECHTSBEISTAND PETER HAß -Zwangsverwalter- AMELUNGSTR. 5 / 20354 HAMBURG
BESTANDSAUFNAHME / ERGÄNZENDE PLANUNG:	ALL PLAN Bauplanungs- und Projektierungsgesellschaft mbH — Berliner Allee 9-11, Telefon 0511/345949-0, 30175 Hannover, Telefax 0511/345949-33; Klausenor Str. 22, Telefon 0391/5514702, 39112 Magdeburg, Telefax 0391/5514702
MASS - STAB: 1:50	ERSTELLT AM: 09.04.96 / 26.07.96
PLANINHALT:	Haus 2 / Erdgeschoß
GRÖSSE:	OBJEKT-NR.: 5.014 — BLATT-NR.: 02

DIESER PLAN GILT IM ZUSAMMENHANG MIT DER STATISCHEN BERECHNUNG UND DEM POSITIONSPLAN. IM WIDERSPRUCH GILT DIE STATISCHE BERECHNUNG UND DER POSITIONSPLAN.

HAUS 2 ERDGESCHOSS

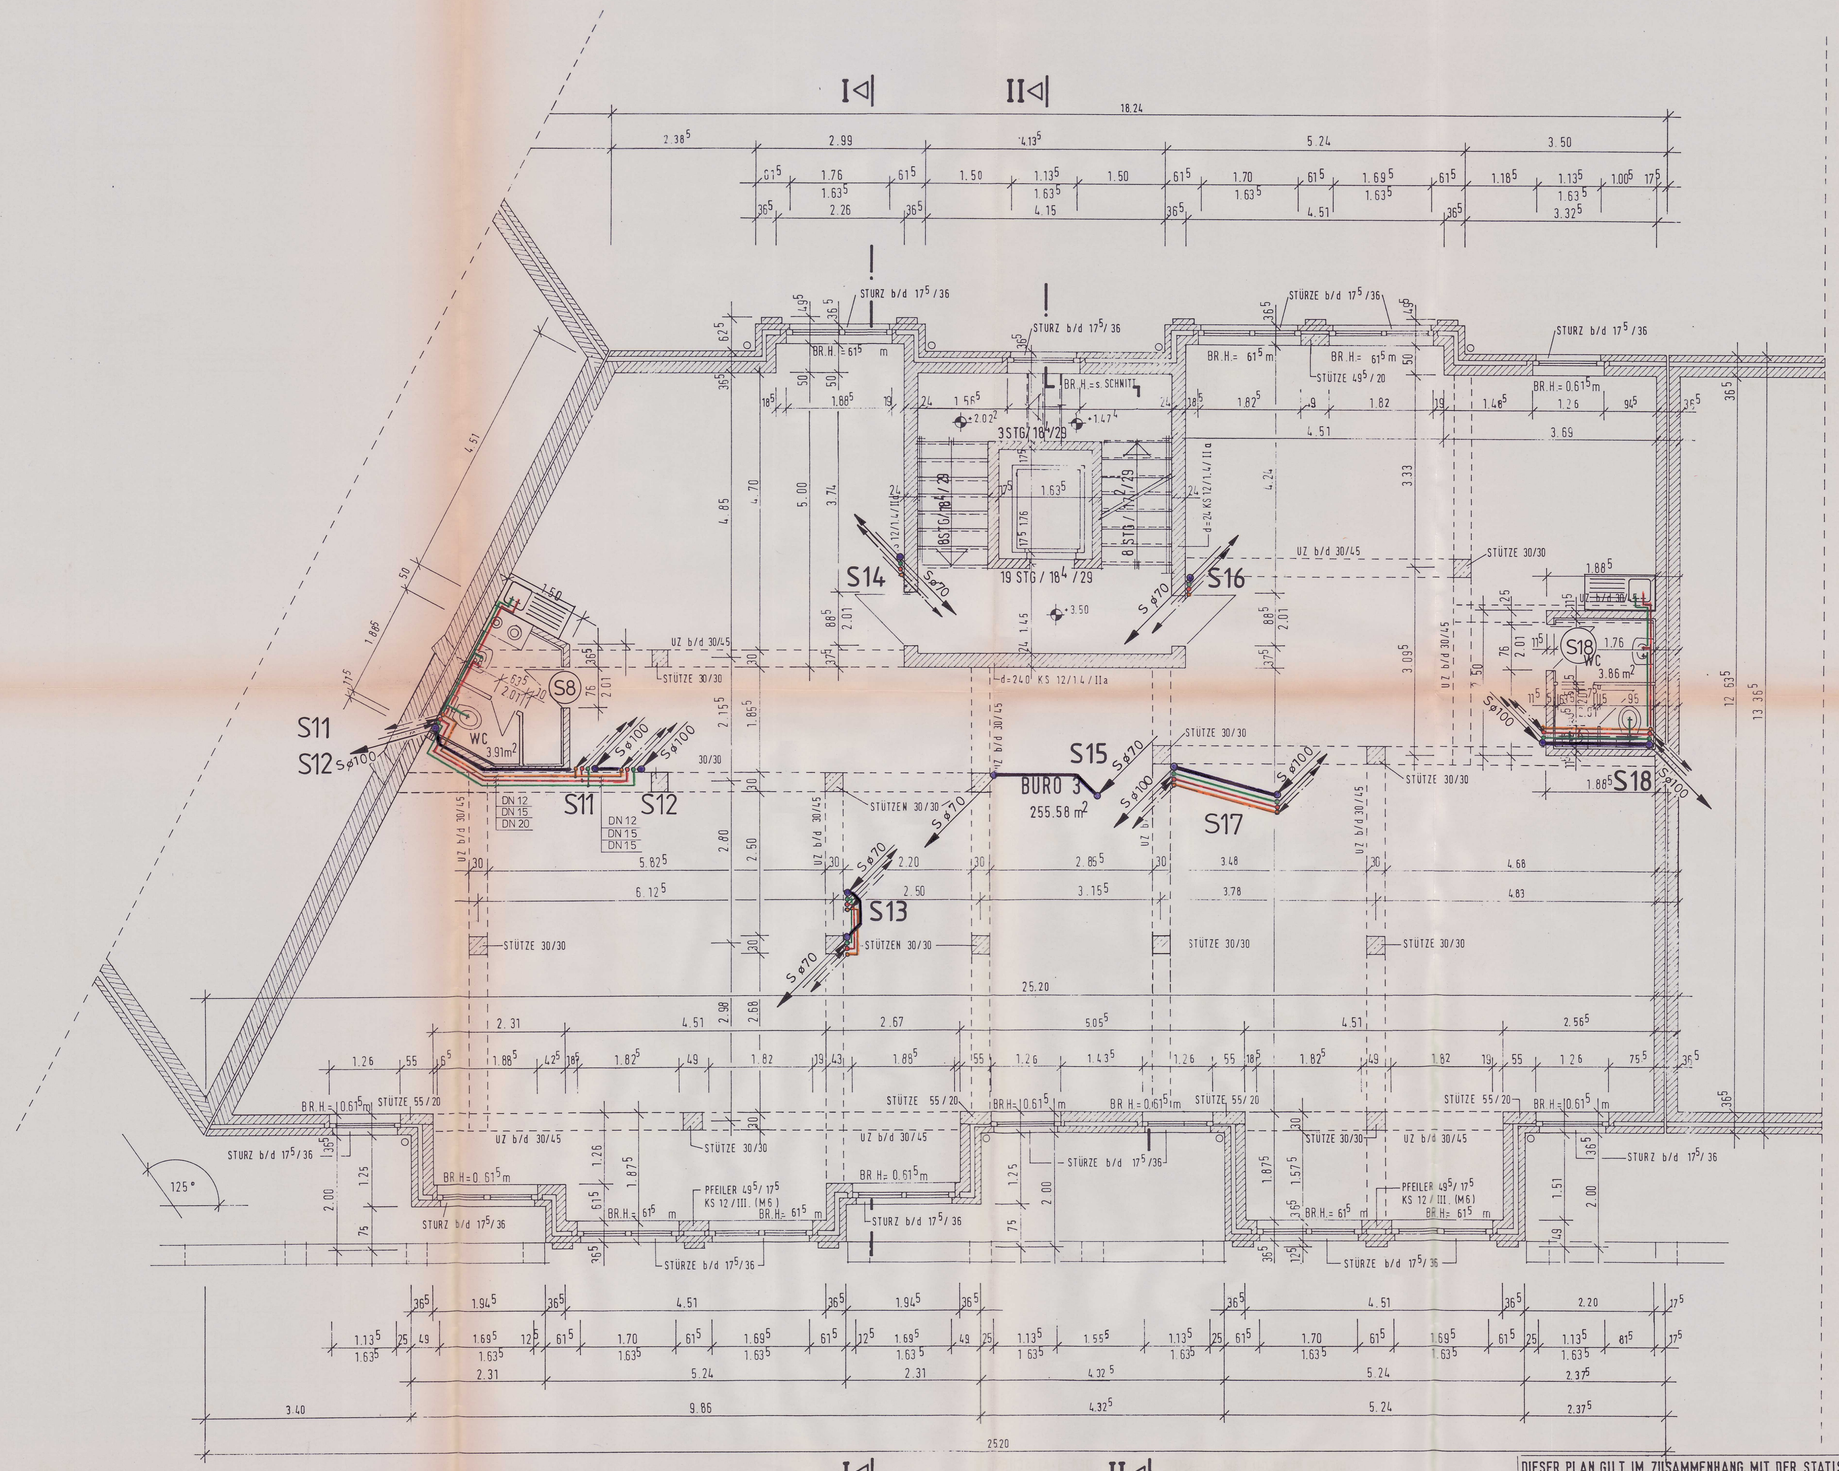


HAUS 2 1.OBERGESCHOSS

LEGENDE

Brüstungshöhen ab OK FF

Alle Türhöhen beziehen sich auf OK FF


- Schmutzwasserltg.
- Regenwasserltg.
- Kaltwasserltg.
- Warmwasserltg.
- Zirkulationsltg.
- ⋈ Absperrung

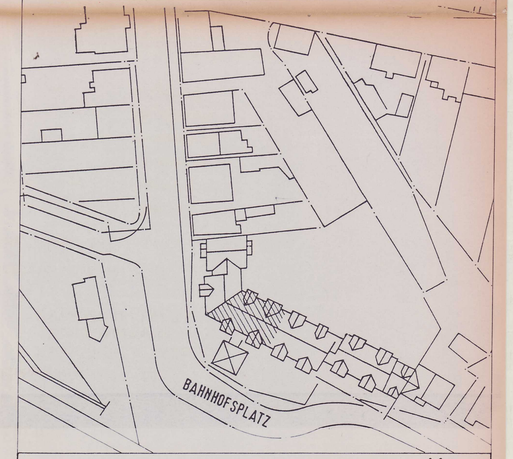

DIESER PLAN GILT IM ZUSAMMENHANG MIT DER STATISCHEN BERECHNUNG UND DEM POSITIONSPLAN.
IM WIDERSPRUCH GILT DIE STATISCHE BERECHNUNG UND DER POSITIONSPLAN.

REVISIONSPLAN SANITÄR

MF-NR.: 23.0509	DECHOW HEIZUNG • KLIMA • SANITÄR GEBÄUDETECHNISCHE BETRIEBSFÜHRUNG — Johann E. Dechow GmbH, Meisenstraße 19 - 22305 Hamburg, Tel. 040/6119110 - Fax 040/6119188
PLAN-NR.: 23/0414-1090/14	
BAUVORHABEN:	WOHN- U. GESCHÄFTSHAUS WINSEN BAHNHOFSPLATZ 1
BAUHERR:	RECHTSBEISTAND PETER HAß -Zwangsverwalter- AMELUNGSTR. 5 / 20354 HAMBURG
MASS - STAB: 1:50	ERSTELLT AM: 09.04.96 / 26.07.96
PLANINHALT:	Haus 2 / 1. Obergeschoß
GRÖSSE:	OBJEKT-NR.: 5.014 — BLATT-NR.: 03

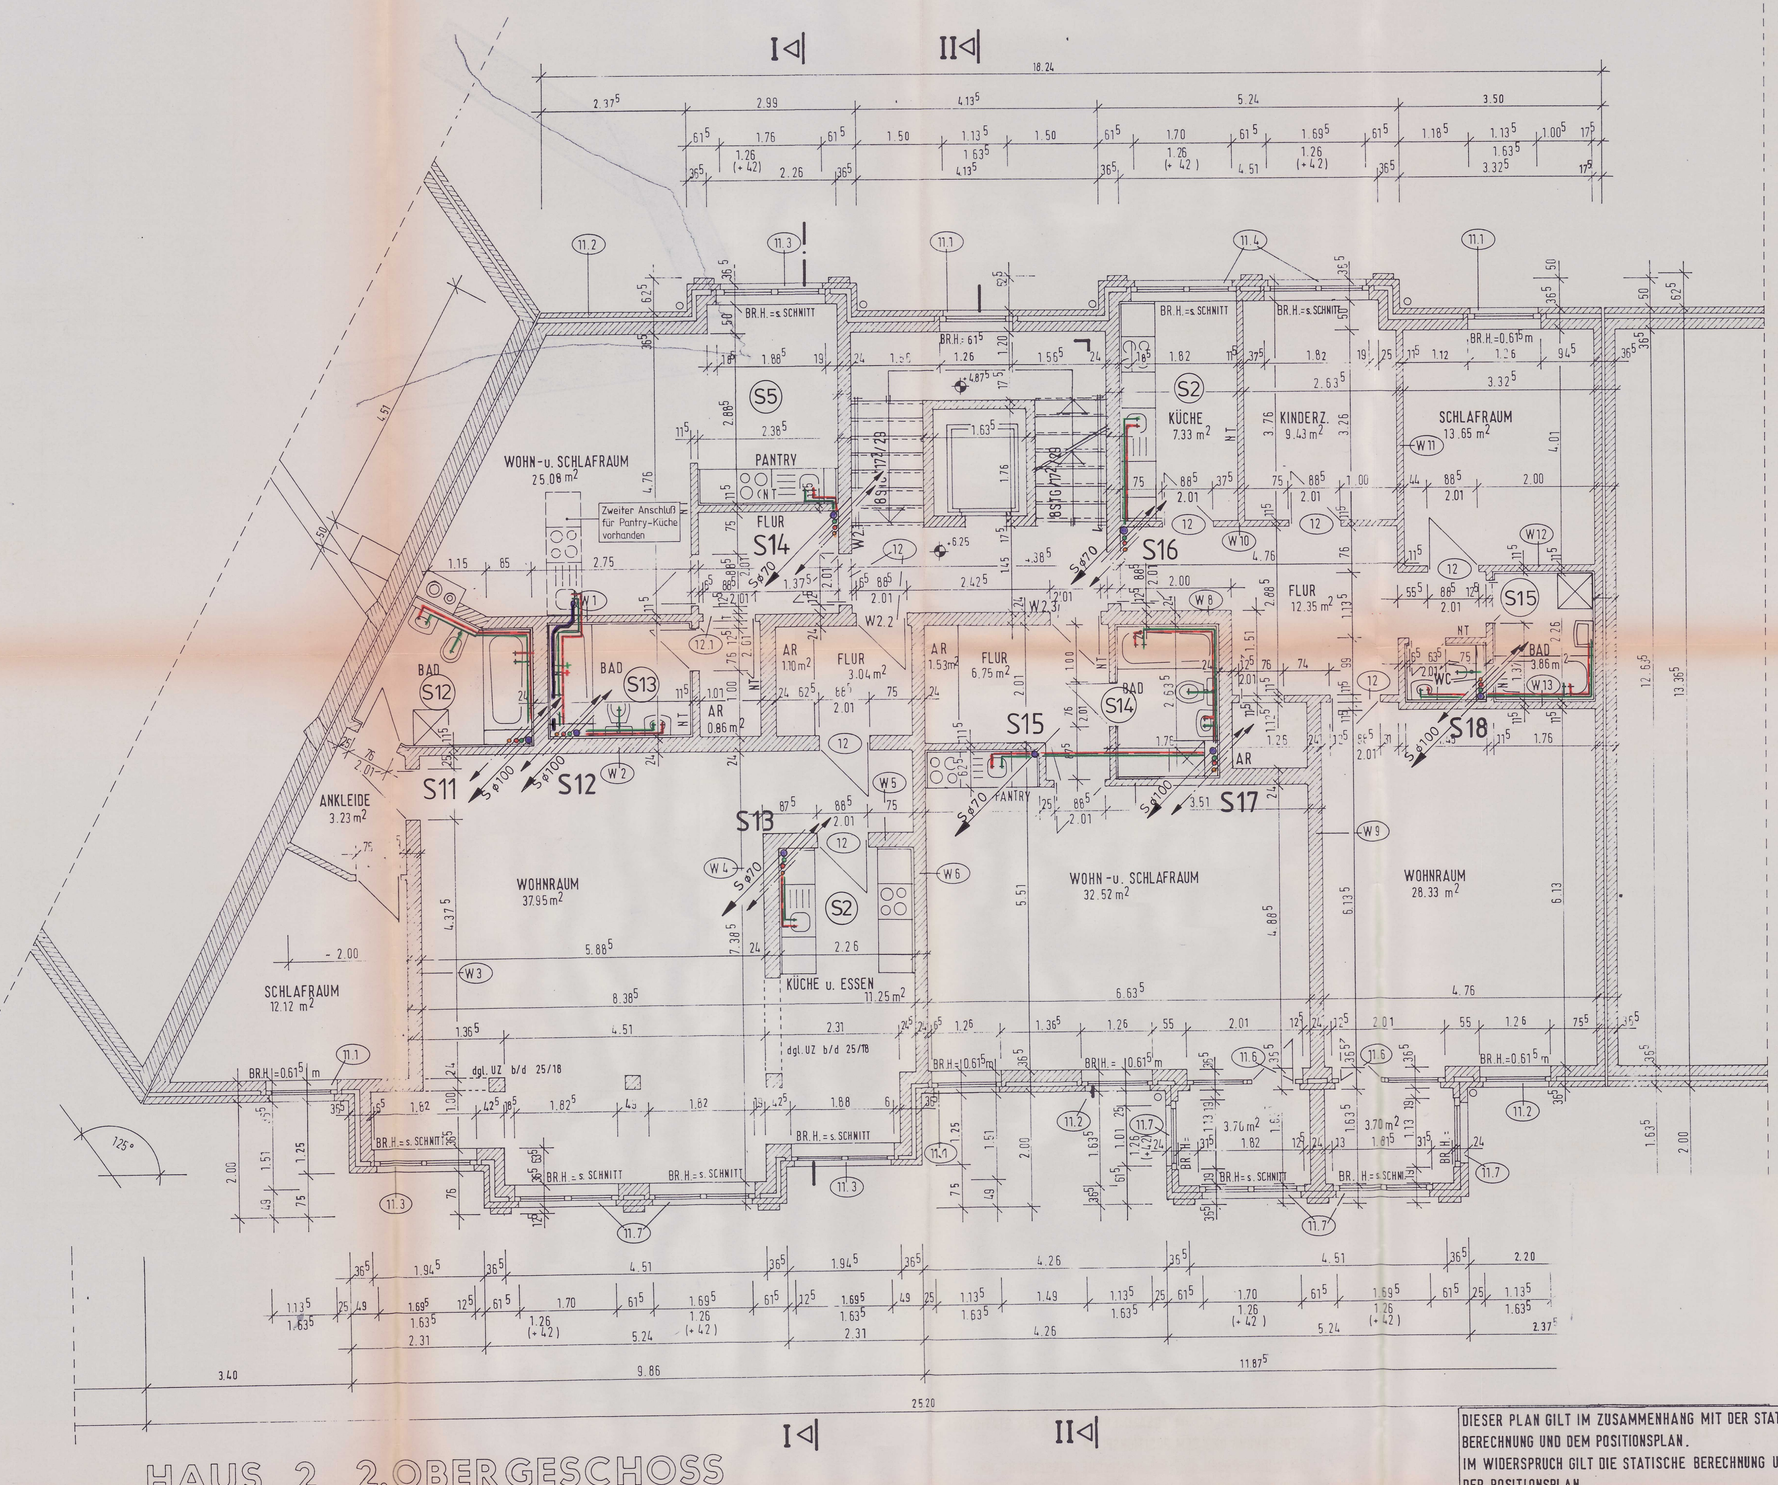

LEGENDE

W 1 - W 13 : Innenwände KSL 12 / 1.4 / II a

POS.11.1 : Fenstersturz - OLTMANNS - Normsturz b = 17.5 cm

POS.11.2 - 11.7 : Alle Fensterstürze b/d 17.5 / 36

POS12 : Türsturz - OLTMANNS - Normsturz b ≙ Wandbreite dges. ≙ 50 cm Al = 17.5 cm

POS.12.1 : Türsturz IPE 120 / Al = 18 cm / KS 12 / III

N T : Nicht Tragend

Brüstungshöhen ab OK FF

Alle Türhöhen ab OK FF

- Schmutzwasserltg.
- Regenwasserltg.
- Kaltwasserltg.
- Warmwasserltg.
- Zirkulationsltg.
- ⋈ Absperrung



REVISIONSPLAN SANITÄR

MF-NR.: 23.0509

PLAN-NR.: 23/0414-1091/15

DECHOW
HEIZUNG • KLIMA • SANITÄR
GEBÄUDETECHNISCHE BETRIEBSFÜHRUNG

Johann E. Dechow GmbH
Heisenstraße 19 - 22305 Hamburg
Tel 040/6119110 - Fax 040/61191188

BAUVORHABEN: WOHN- U. GESCHÄFTSHAUS WINSEN BAHNHOFSPLATZ 1

BAUHERR: RECHTSBEISTAND PETER HAB -Zwangsverwalter- AMELUNGSTR. 5 / 20354 HAMBURG


BESTANDSAUFNAHME / ERGÄNZENDE PLANUNG: ALL PLAN Bauplanungs- und Projektsteuerungsgesellschaft mbH
Deidner Allee 9-11, 30175 Hannover, Telefon 0511/345640, Telefax 0511/345643-33
Klausenner-Str. 22, 39112 Magdeburg, Telefon 0391/5561702, Telefax 0391/5561702

MASS - STAB: 1:50 | ERSTELLT AM: 09.04.96 / 26.07.96

PLANINHALT: Haus 2/2. Obergeschoß

GRÖSSE: | OBJEKT-NR.: 5.014 | BLATT-NR.: 04

DIESER PLAN GILT IM ZUSAMMENHANG MIT DER STATISCHEN BERECHNUNG UND DEM POSITIONSPLAN.
IM WIDERSPRUCH GILT DIE STATISCHE BERECHNUNG UND DER POSITIONSPLAN.

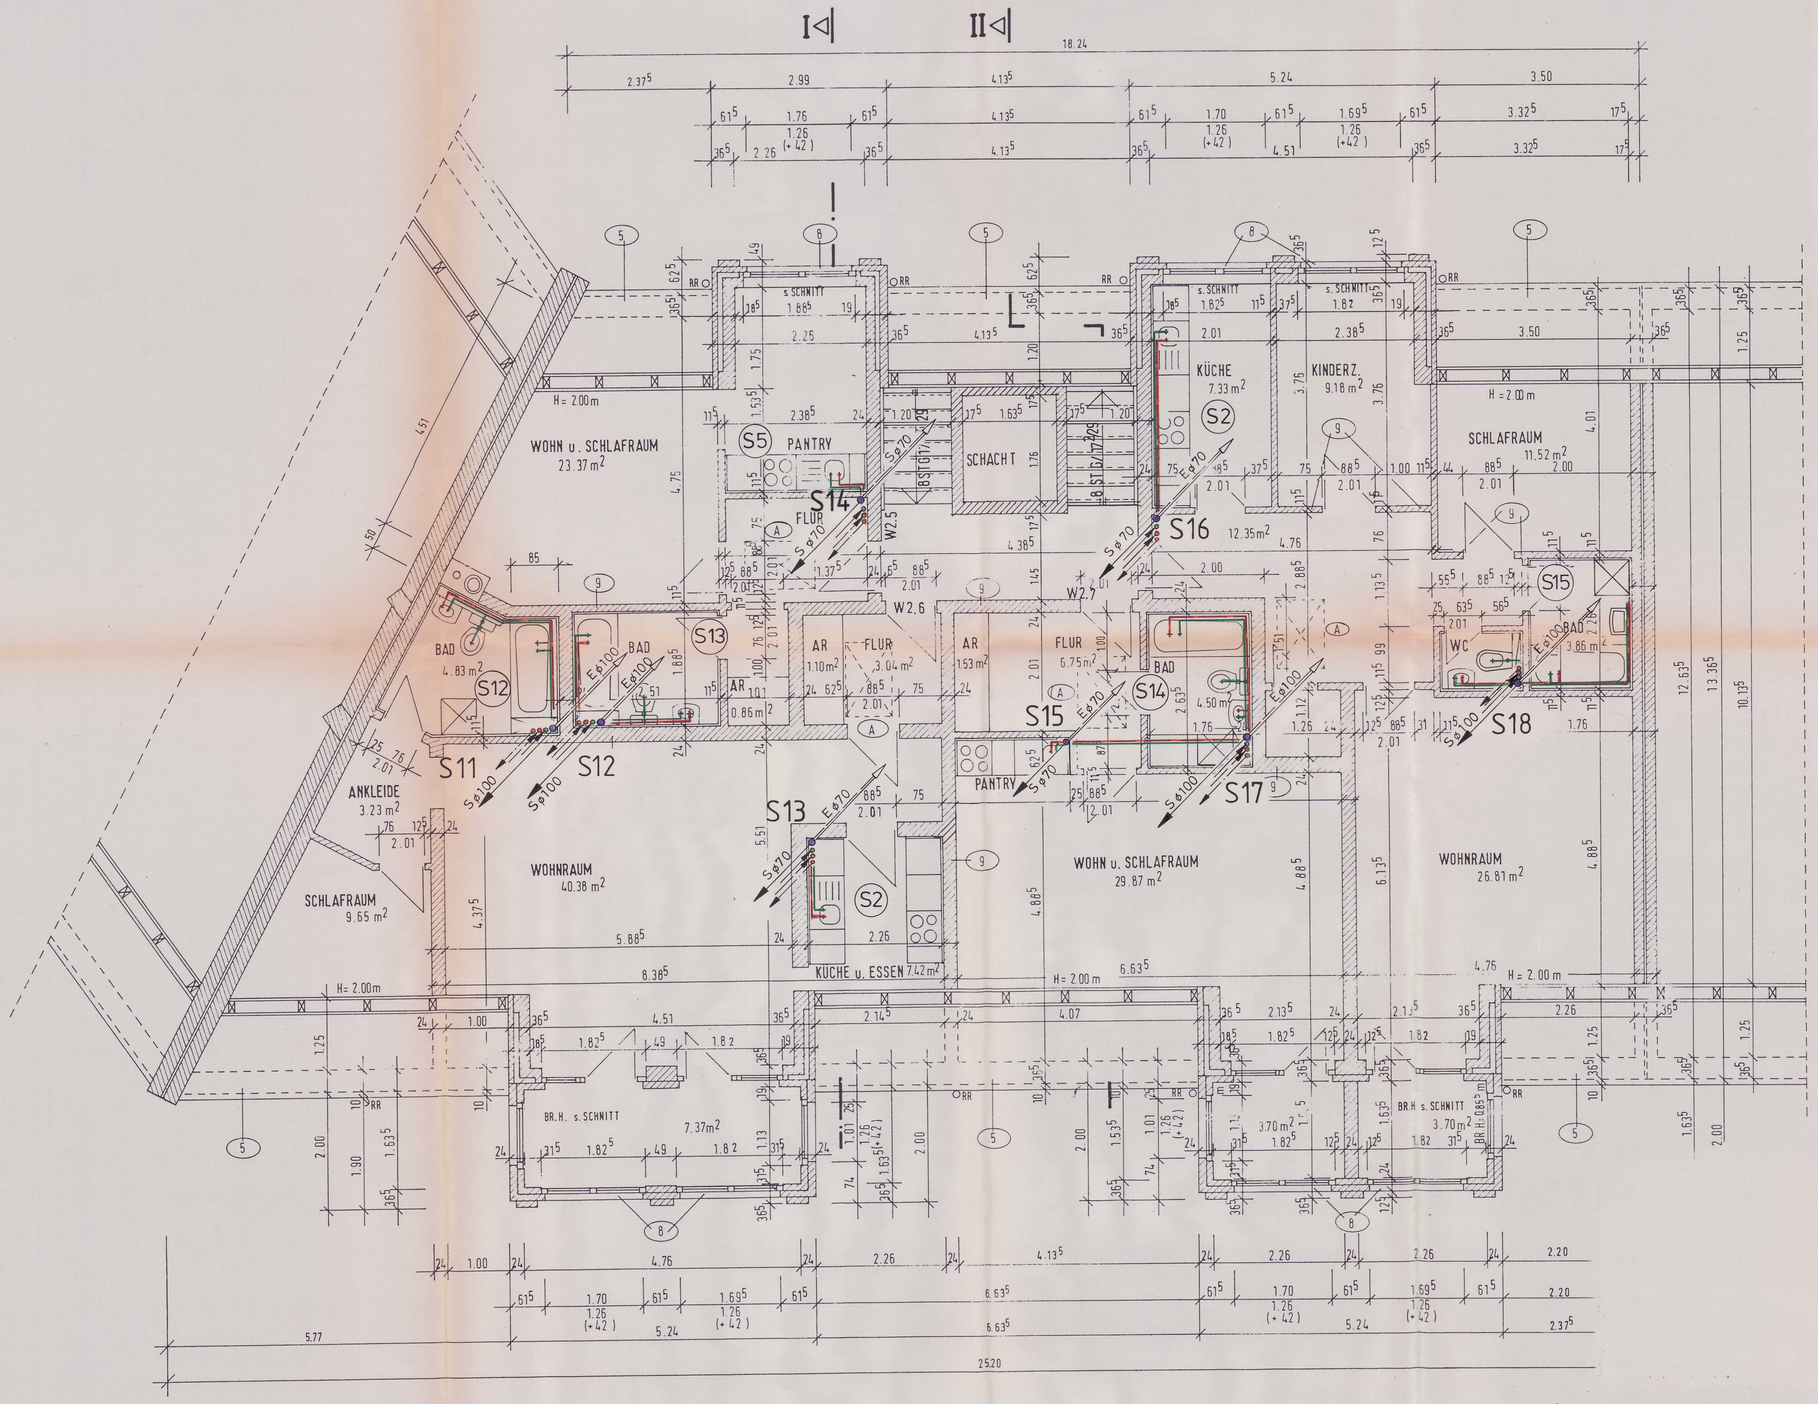

LEGENDE

POS.5 : Drempel d=17.5 cm KSL 12 / 1.4 / IIa
Randbalken U-Schale 17.5 / 24.0 cm

POS.8 : Fensterstürze - OLTMANNS - Ziegelstürze
b ≈ 11.5 cm d = 40.0 cm Al = 11.5 cm

POS.9 : Innenwände KSL 12 / 1.4 / IIa

Brüstungshöhen ab OK FF

Alle Türhöhen ab OK FF

A = EINSCHUBTREPPEN

- Schmutzwasserltg.
- Regenwasserltg.
- Kaltwasserltg.
- Warmwasserltg.
- Zirkulationsltg.
- ⋈ Absperrung

DIESER PLAN GILT IM ZUSAMMENHANG MIT DER STATISCHEN BERECHNUNG UND DEM POSITIONSPLAN.
IM WIDERSPRUCH GILT DIE STATISCHE BERECHNUNG UND DER POSITIONSPLAN.

REVISIONSPLAN SANITÄR

MF-NR.: 23.0509

PLAN-NR.: 23/0414-1092/16

DECHOW
HEIZUNG • KLIMA • SANITÄR
GEBÄUDETECHNISCHE BETRIEBSFÜHRUNG

Johann E. Dechow GmbH
Heisenstraße 19 - 22305 Hamburg
Tel 040/5119110 - Fax 040/51191188

BAUVORHABEN: WOHN- U. GESCHÄFTSHAUS WINSEN BAHNHOFSPLATZ 1

BAUHERR: RECHTSBEISTAND PETER HAß
-Zwangsverwalter-
AMELUNGSTR. 5 / 20354 HAMBURG

BESTANDSAUFNAHME / ERGÄNZENDE PLANUNG:

ALL PLAN
Bauplanungs- und Projektierungsgesellschaft mbH
Berliner Allee 9-11 Telefon 0511/345460 — 30175 Hannover Telefax 0511/345463-33
Klausener Str. 22 Telefon 03915/51402 — 39112 Magdeburg Telefax 03915/51402

MASS - STAB: 1:50 | ERSTELLT AM: 09.04.96 / 26.07.96

PLANINHALT: Haus 2 / Dachgeschoß

GRÖSSE: | OBJEKT-NR.: 5.014 | BLATT-NR.: 05

HAUS 2 DACHGESCHOSS