
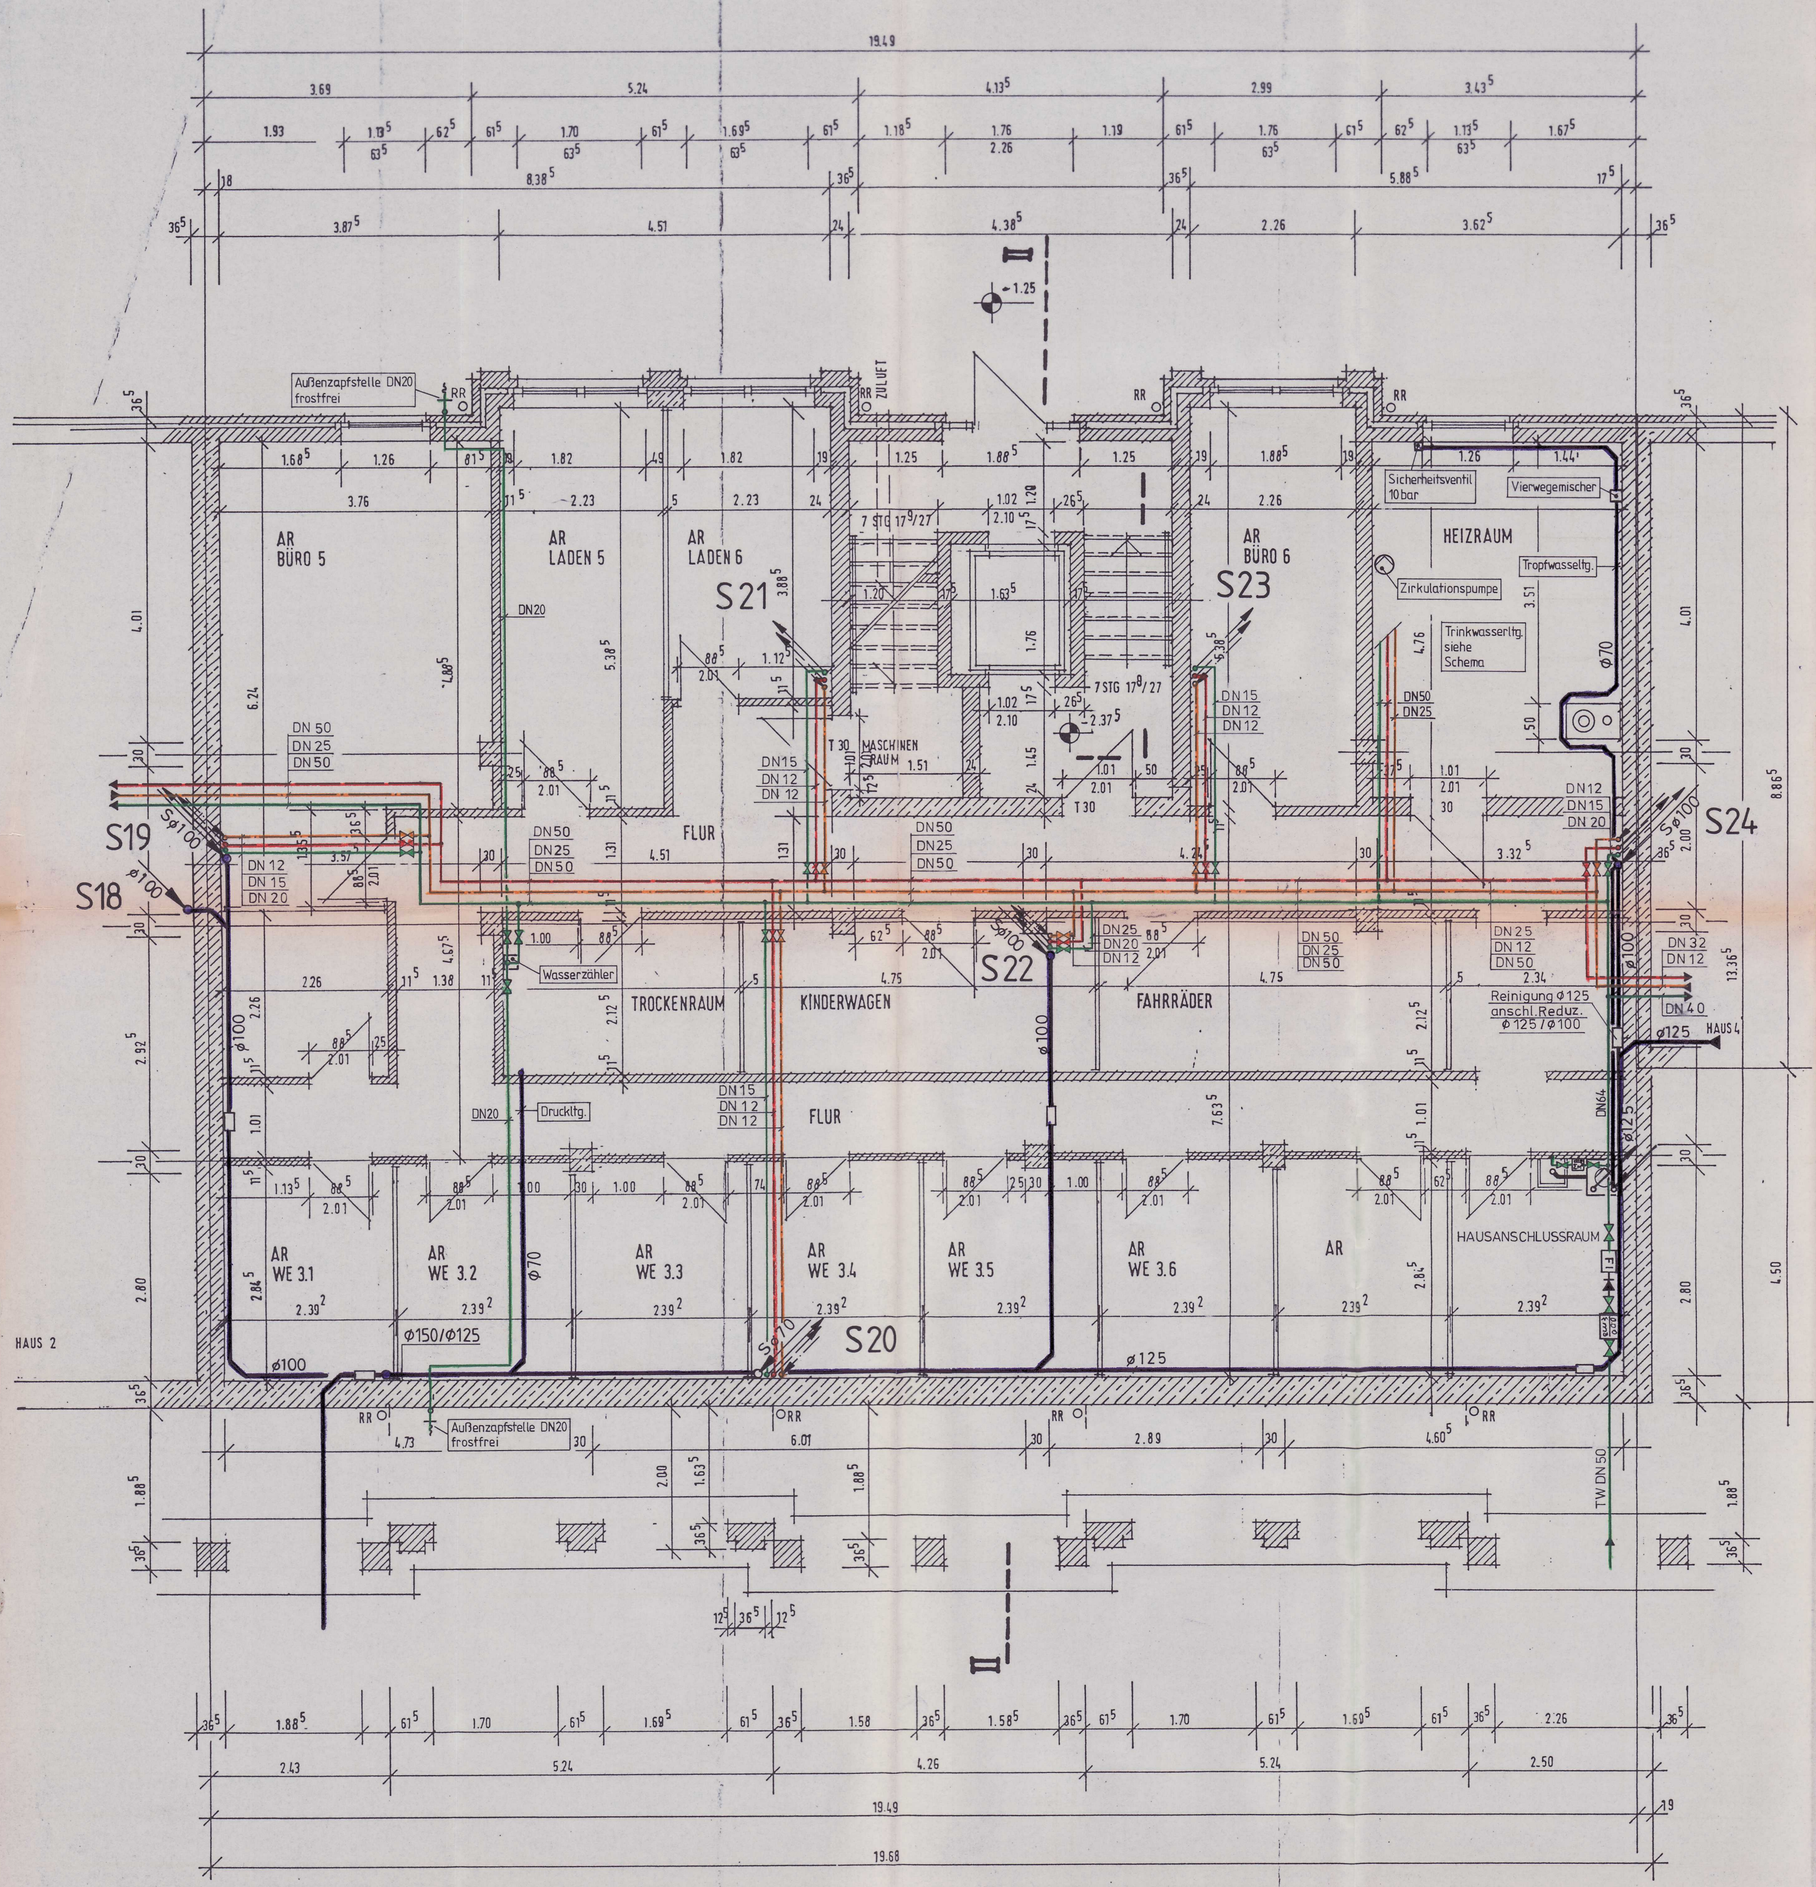


LEGENDE

- Schmutzwasserltg.
- Regenwasserltg.
- Kaltwasserltg.
- Warmwasserltg.
- Zirkulationsltg.
- Absperrung
- Reinigungsöffnung
- Wasserzähler
- Hebeanlage
- Filter
- Rückflußverhinderer

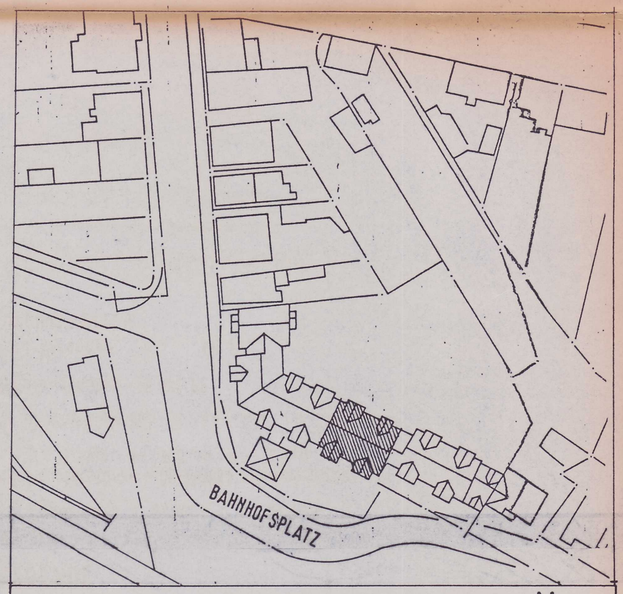

REVISIONSPLAN SANITÄR

MF-NR.: 23.0509 PLAN-NR.: 23/0414-1077/1	DECHOW HEIZUNG • KLIMA • SANITÄR GEBÄUDETECHNISCHE BETRIEBSFÜHRUNG Johann E. Dechow GmbH Meisenstraße 19 - 22305 Hamburg Tel 040/6119110 - Fax 040/61191188
BAUVORHABEN:	WOHN- U. GESCHÄFTSHAUS WINSEN BAHNHOFSPLATZ 1
BAUHERR:	RECHTSBEISTAND PETER HAß -Zwangsverwalter- AMELUNGSTR. 5 / 20354 HAMBURG
BESTANDSAUFNAHME / ERGÄNZENDE PLANUNG:	ALL PLAN Bauplanungs- und Projektierungsgesellschaft mbH Berliner Allee 9-11, Telefon 0511/34849-0, 30175 Hannover, Telefax 0511/34849-33 Klausenes-Str. 22, Telefon 0391/5514702, 39112 Magdeburg, Telefax 0391/5514702
MASS - STAB: 1:50	ERSTELLT AM: 09.04.96 / 26.07.96
PLANINHALT:	Haus 3 / Kellergeschoß
GRÖSSE:	OBJEKT-NR.: 5.014 BLATT-NR.: 01

LEGENDE

POS. 20.10 dl f d. RANDBALKEN b/d 17.5/41 B 25


POS. 26 AUSSENWÄNDE EG - DG
11.5 cm VMZ 12/1.6/II a
7.5 cm KERNDÄMMUNG
17.5 cm KSL 12/1.4/II a
d = 36.5 cm

POS. 25.1 TREPPENHAUSWAND d=24. KS 12/II a

POS. 25.2 STB-WAND d=24 B 25

ALLE TÜRHÖHEN BEZIEHEN SICH AUF OK FF
ALLE BRÜSTUNGSHÖHEN AB OKFF

- Schmutzwasserltg.
- Regenwasserltg.
- Kaltwasserltg.
- Warmwasserltg.
- Zirkulationsltg.
- ⋈ Absperrung

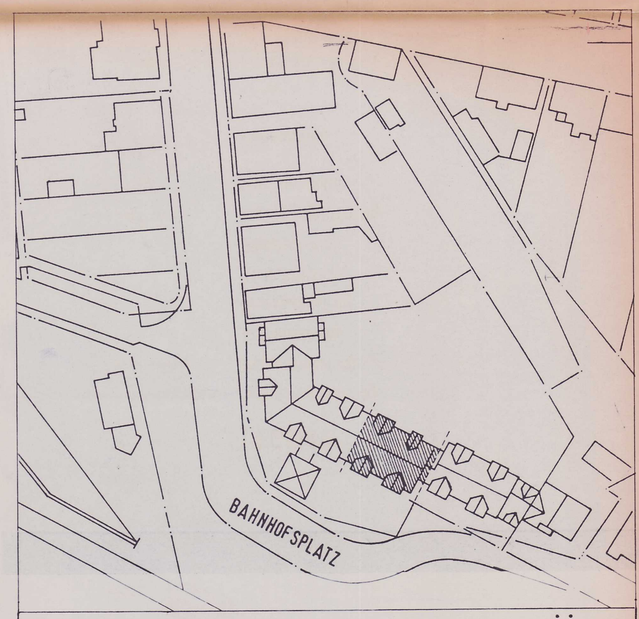

REVISIONSPLAN SANITÄR

MF-NR.: 23.0509	DECHOW HEIZUNG • KLIMA • SANITÄR GEBÄUDETECHNISCHE BETRIEBSFÜHRUNG — Johann E. Dechow GmbH, Meisenstraße 19 - 22305 Hamburg, Tel 040/6119110 - Fax 040/6119188
PLAN-NR.: 23/0414-1078/2	
BAUVORHABEN:	WOHN- U. GESCHÄFTSHAUS WINSEN BAHNHOFSPLATZ 1
BAUHERR:	RECHTSBEISTAND PETER HAß -Zwangsverwalter- AMELUNGSTR. 5 / 20354 HAMBURG
BESTANDSAUFNAHME / ERGÄNZENDE PLANUNG:	ALL PLAN Bauplanungs- und Projektierungsgesellschaft mbH — Berliner Allee 9-11, Telefon 0511/348449-0, 30175 Hannover, Telefax 0511/348449-33; Klausener-Str. 22, Telefon 0391/5514702, 39112 Magdeburg, Telefax 0391/5514702
MASS - STAB: 1:50	ERSTELLT AM: 09.04.96 / 26.07.96
PLANINHALT:	Haus 3 / Erdgeschoß
GRÖSSE:	OBJEKT-NR.: 5.014 — BLATT-NR: 02

HAUS 3 ERDGESCHOSS

DIESER PLAN GILT IM ZUSAMMENHANG MIT DER STATISCHEN BERECHNUNG UND DEM POSITIONSPLAN.
IM WIDERSPRUCH GILT DIE STATISCHE BERECHNUNG UND DER POSITIONSPLAN.

LEGENDE

POS.16.1 STURZ b 17.5/d. ges ≧ 35 AL. 11.5
POS.16.2 STURZ b/d 17.5/36 B 25 AL. 15.0 KS 12/IIa
POS.16.3 STURZ b/d 17.5/36 B 25
POS.16.4 STURZ b/d 17.5/36 B 25 AL. 15.0
POS.26 AUSSENWÄNDE WANDAUFBAU
11.5 cm VMZ 12/1.6/IIa
7.5 cm KERNDÄMMUNG
17.5 cm KSL 12/1.4/IIa
d= 36.5 cm
POS.26.1 STÜTZE b/d 49/17.5 B25
POS.26.2 PFEILER b/d≧55/17.5 B25
POS.26.3 PFEILER b/d ≧ 49/17.5 KS 12/IIa (M5)
ALLE TÜRHÖHEN AB OKFF
ALLE BRÜSTUNGSHÖHEN AB OKFF

Schmutzwasserltg.
Regenwasserltg.
Kaltwasserltg.
Warmwasserltg.
Zirkulationsltg.
⋈ Absperrung




REVISIONSPLAN SANITÄR

MF-NR.: 23.0509	DECHOW HEIZUNG • KLIMA • SANITÄR GEBÄUDETECHNISCHE BETRIEBSFÜHRUNG
PLAN-NR.: 23/0414-1079/3	Johann E. Dechow GmbH Meisenstraße 19 - 22305 Hamburg Tel 040/6119110 - Fax 040/61191188
BAUVORHABEN:	WOHN- U. GESCHÄFTSHAUS WINSEN BAHNHOFSPLATZ 1
BAUHERR:	RECHTSBEISTAND PETER HAß -Zwangsverwalter- AMELUNGSTR. 5 / 20354 HAMBURG
BESTANDSAUFNAHME / ERGÄNZENDE PLANUNG:	ALL PLAN Bauplanungs- und Projektierungsgesellschaft mbH — Berliner Allee 9-11 Telefon 0511/348949-0 Telefax 0511/348949-33 — Klausenner-Str. 22 Telefon 0391/5514702 Telefax 0391/5514702 — 30175 Hannover — 39112 Magdeburg
MASS - STAB: 1:50	ERSTELLT AM: 09.04.96 / 26.07.96
PLANINHALT:	Haus 3 / 1. Obergeschoß
GRÖSSE:	OBJEKT-NR.: 5.014 BLATT-NR.: 03

DIESER PLAN GILT IM ZUSAMMENHANG MIT DER STATISCHEN BERECHNUNG UND DEM POSITIONSPLAN.
IM WIDERSPRUCH GILT DIE STATISCHE BERECHNUNG UND DER POSITIONSPLAN.

HAUS 3 1. OBERGESCHOSS

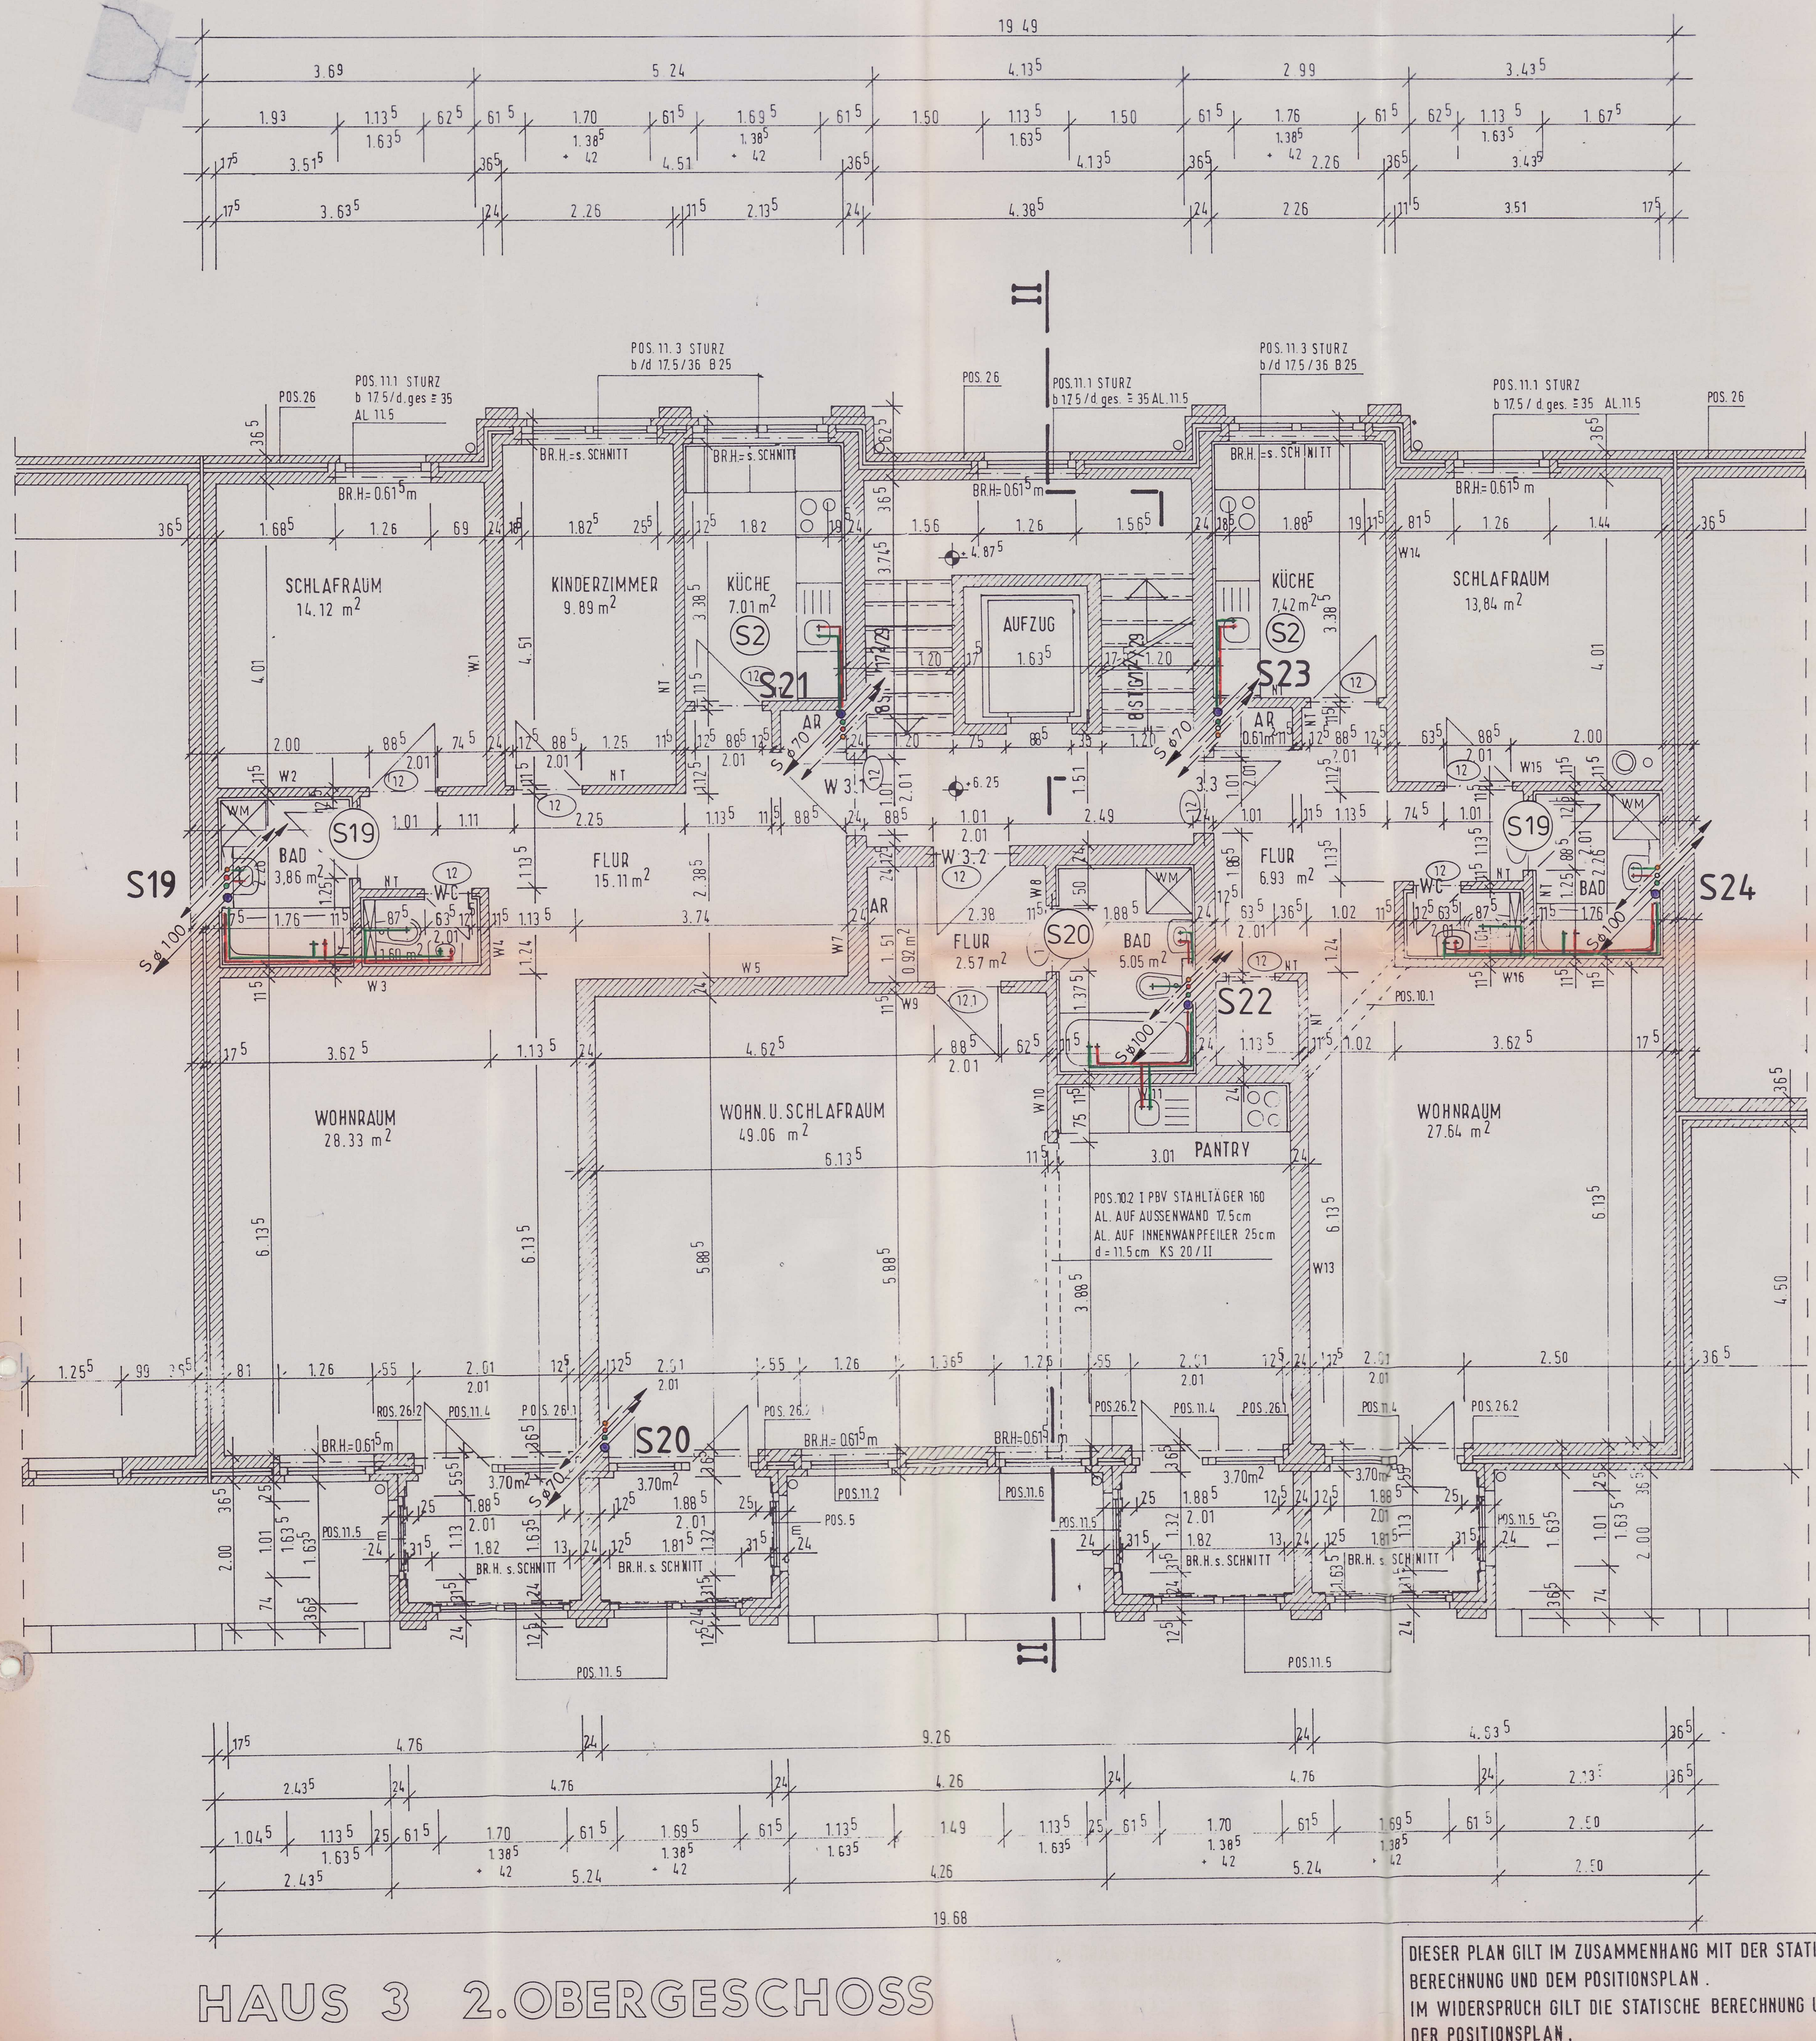

LEGENDE

POS. 10.1 DECKENGL. UNTERZUG b/d/h/ 25/16/13 B 25
POS. 10.2 I PBV 160 STAHLTRÄGER IN DER DECKE
AL. = 17.5 cm AUF DER AUSSENWAND
AL. = 25.0 cm AUF INNENWANDPFEILER d = 11.5 cm KS 20/III
POS.11.1 STURZ b = 17.5 cm/d. ges. ≧ 35.0 cm / AL. = 11.5 cm
POS.11.2 STURZ b/d 17.5 / 36 cm B 25 AL. = 15.0 cm KS 12 / II a
POS.11.3 STURZ b/d 17.5 / 36 cm B 25
POS.11.4 STURZ b/d 17.5 / 36 cm B 25
POS.11.5 STURZ b/d 17.5 / 36 cm B 25
POS.11.6 STURZ b/d 17.5 / 36 cm B 25 AL. = 20.0 cm KS 12 / II a
POS.12 INNENTÜRSTURZ b = WANDBREITE d. ges. ≧ 50.0 cm AL. = 11.5 cm
POS.12.1 TÜRSTURZ IPBL 100 AL. 15.0 cm KS 12 / II a
POS.13 INNENWÄNDE W1 - W16 AUS KSL 12 / 1.4 / II a
POS.26. AUSSENWÄNDE WANDAUFBAU
11.5 cm VMz 12 / 1.6 / II a
7.5 cm KERNDÄMMUNG
17.5 cm KSL 12 / 1.4 / II a
d = 36.5 cm
POS.26.1 PFEILER b/d 49/17.5 cm B 25
POS.26.2 PFEILER b/d 55/17.5 cm B 25
NT = NICHT TRAGEND
ALLE TÜRHÖHEN BEZIEHEN SICH AUF OKFF
ALLE BRÜSTUNGSHÖHEN AB OKFF

Schmutzwasserltg.
Regenwasserltg.
Kaltwasserltg.
Warmwasserltg.
Zirkulationsltg.
Absperrung

HAUS 3 2.OBERGESCHOSS

DIESER PLAN GILT IM ZUSAMMENHANG MIT DER STATISCHEN BERECHNUNG UND DEM POSITIONSPLAN.
IM WIDERSPRUCH GILT DIE STATISCHE BERECHNUNG UND DER POSITIONSPLAN.


REVISIONSPLAN SANITÄR

MF-NR.: 23.0509	DECHOW HEIZUNG • KLIMA • SANITÄR GEBÄUDETECHNISCHE BETRIEBSFÜHRUNG — Johann E. Dechow GmbH, Meisenstraße 19 - 22305 Hamburg, Tel 040/6119110 - Fax 040/61191188
PLAN-NR.: 23/0414-1080/4	
BAUVORHABEN:	WOHN- U. GESCHÄFTSHAUS WINSEN BAHNHOFSPLATZ 1
BAUHERR:	RECHTSBEISTAND PETER HAß -Zwangsverwalter- AMELUNGSTR. 5 / 20354 HAMBURG
BESTANDSAUFNAHME / ERGÄNZENDE PLANUNG:	ALL PLAN Bauplanungs- und Projektierungsgesellschaft mbH — Berliner Allee 9-11, Telefon 0511/34949-0, 30175 Hannover, Telefax 0511/34949-33; Klausener-Str. 22, Telefon 0391/5551702, 39112 Magdeburg, Telefax 0391/5551702
MASS - STAB: 1:50	ERSTELLT AM: 09.04.96 / 26.07.96
PLANINHALT:	Haus 3/2. Obergeschoß
GRÖSSE:	OBJEKT-NR.: 5.014 — BLATT-NR.: 04

LEGENDE

ALLE TÜRHÖHEN BEZIEHEN SICH AUF OKFF
ALLE BRÜSTUNGSHÖHEN AB OKFF

- Schmutzwasserltg.
- Regenwasserltg.
- Kaltwasserltg.
- Warmwasserltg.
- Zirkulationsltg.
- ⋈ Absperrung

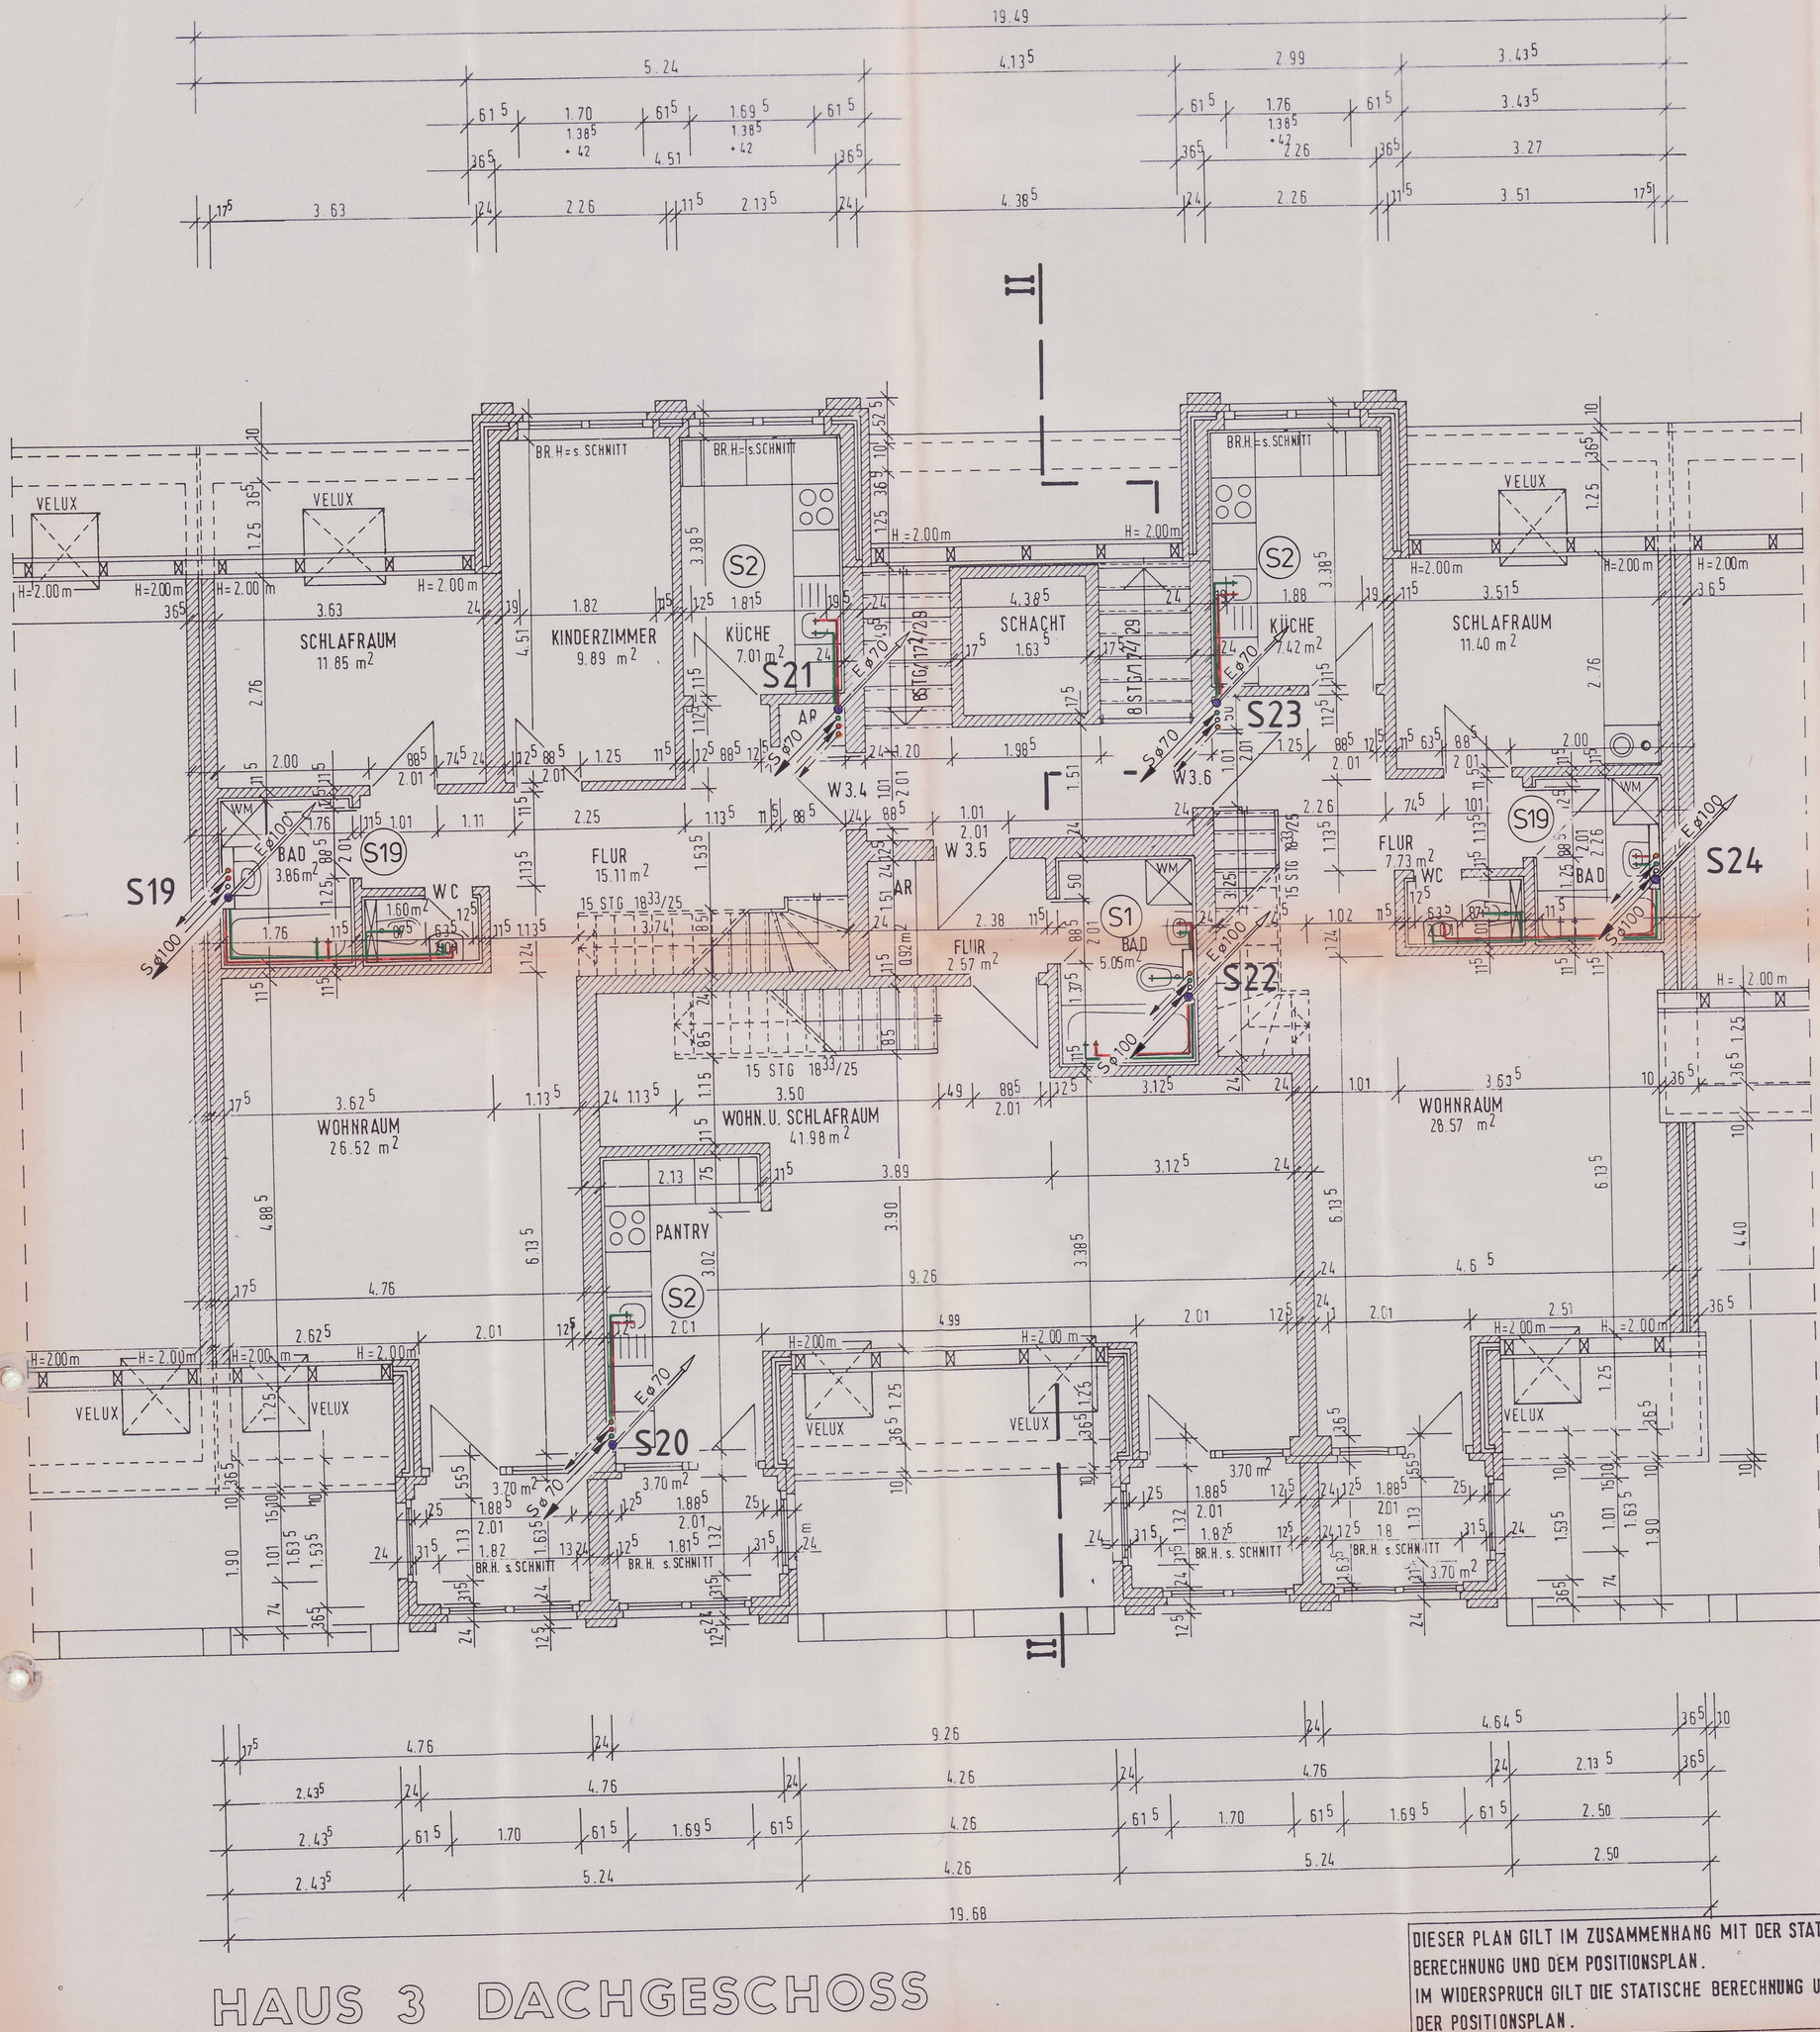



REVISIONSPLAN SANITÄR

MF-NR.: 23.0509	DECHOW HEIZUNG • KLIMA • SANITÄR GEBÄUDETECHNISCHE BETRIEBSFÜHRUNG
PLAN-NR.: 23/0414-1081/5	Johann E. Dechow GmbH Meisenstraße 19 - 22305 Hamburg Tel 040/6119110 - Fax 040/61191188
BAUVORHABEN:	WOHN- U. GESCHÄFTSHAUS WINSEN BAHNHOFSPLATZ 1
BAUHERR:	RECHTSBEISTAND PETER HAß -Zwangsverwalter- AMELUNGSTR. 5 / 20354 HAMBURG
BESTANDSAUFNAHME / ERGÄNZENDE PLANUNG:	ALL PLAN Bauplanungs- und Projektierungsgesellschaft mbH: Berliner Allee 9-11 30175 Hannover Telefon 0511/348490 Telefax 0511/348490-33; Klausenes-Str. 22 39112 Magdeburg Telefon 0391/561470 Telefax 0391/5614702
MASS - STAB: 1:50	ERSTELLT AM: 09.04.96 / 26.07.96
PLANINHALT:	Haus 3 / Dachgeschoß
GRÖSSE:	OBJEKT-NR.: 5.014 BLATT-NR.: 05

HAUS 3 DACHGESCHOSS

DIESER PLAN GILT IM ZUSAMMENHANG MIT DER STATISCHEN BERECHNUNG UND DEM POSITIONSPLAN.
IM WIDERSPRUCH GILT DIE STATISCHE BERECHNUNG UND DER POSITIONSPLAN.