LEGENDE

POS. 21.3 STURZ b/d/h/ 30/16/13 DECKENGLEICH
POS. 29 FENSTERSTURZ b/d ≙ 20/28 B25
POS. 30.1 INNENWÄNDE IN KG d = 11.5 cm KS 12/II a
POS. 30.2 TREPPENHAUSWÄNDE d = 24 cm KS 12/II a
POS. 30.3 STB-WAND AM TREPPENHAUS d = 24 cm B 25
POS. 31. KELLERINNENTÜRSTÜRZE AUSFÜHRUNG ALS DECKENGL. UNTERZUG b/d/h 25/18/15
POS. 32 WAND AN DER DURCHFAHRT d = 24 cm KS 12/II a
POS. 32 AUSSTEIFUNGSSTÜTZEN b/d 24/24 B 25
POS. 33 KELLERAUSSENWÄNDE d = 30 cm B 25 (bz.w. d = 20/36.5 cm)
POS. 34.4 STREIFENFUNDAMENT UNTER AUSSENSTÜTZEN b/d = 100/50 B 25
POS. 34.5 STREIFENFUNDAMENT UNTER WAND AN DER DURCHFAHRT b/d 120/50 B 25
ALLE TÜRHÖHEN BEZIEHEN SICH AUF OKFF
ALLE BRÜSTUNGSHÖHEN AB OKFF

- Schmutzwasserltg.
- Regenwasserltg.
- Kaltwasserltg.
- Warmwasserltg.
- Zirkulationsltg.
- Absperrung
- Reinigungsöffnung
- Wasserzähler
- Hebeanlage



REVISIONSPLAN SANITÄR

MF-NR.: 23.0509	DECHOW HEIZUNG • KLIMA • SANITÄR GEBÄUDETECHNISCHE BETRIEBSFÜHRUNG — Johann E. Dechow GmbH, Meisenstraße 19 – 22305 Hamburg, Tel 040/6119110 – Fax: 040/61191188
PLAN-NR.: 23/0414-1083/7	
BAUVORHABEN:	WOHN- U. GESCHÄFTSHAUS WINSEN BAHNHOFSPLATZ 1
BAUHERR:	RECHTSBEISTAND PETER HAß –Zwangsverwalter– AMELUNGSTR. 5 / 20354 HAMBURG
BESTANDSAUFNAHME / ERGÄNZENDE PLANUNG:	ALL PLAN Bauplanungs- und Projektierungsgesellschaft mbH — Berliner Allee 9-11, Telefon 0511/34849-0, 30175 Hannover, Telefax 0511/34849-33; Klausenner Str. 22, Telefon 0391/5514702, 39112 Magdeburg, Telefax 0391/5514702
MASS - STAB: 1:50	ERSTELLT AM: 09.04.96 / 26.07.96
PLANINHALT:	Haus 4 / Kellergeschoß
GRÖSSE:	OBJEKT-NR.: 5.014 — BLATT-NR.: 01

DIESER PLAN GILT IM ZUSAMMENHANG MIT DER STATISCHEN BERECHNUNG UND DEM POSITIONSPLAN. IM WIDERSPRUCH GILT DIE STATISCHE BERECHNUNG UND DER POSITIONSPLAN.

HAUS 4 KELLERGESCHOSS

LEGENDE


- Schmutzwasserltg.
- Regenwasserltg.
- Kaltwasserltg.
- Warmwasserltg.
- Zirkulationsltg.
- ⋈ Absperrung

POS 20.11 DURCHLAUFENDER RANDUNTERZUG b/d 17.5/41 B 25
POS 20.12 RANDUNTERZUG LOGGIA b/d 17.5/53 B25
POS. 20.13 ——— " ———
POS. 20.14 ÜBERZUG DURCHFAHRT b/d 17.5/75 B 25
AL = 25cm KS 20/III
POS 20.15 ÜBERZUG DURCHFAHRT b/d 17.5/75 B 25
AL = 30 cm KS 20/III AL = 24 cm KS 12/II a
POS 20.16 UZ b/d 17.5/41 B 25 AL = 24cm MZ 12/III
POS. 21.1 STURZ b 17.5/d ≥ 50 AL = 11.5cm
POS 21.2 STURZ b/d 17.5/65 B 25
POS. 21.3 STURZ b/d/h 30/16/13 DECKUNGSGLEICH
POS 25.1 TREPPENHAUSWAND d = 24 cm KS 12/II a
POS. 25.4 STB-WAND d = 24 cm B 25
POS. 26 AUSSENWÄNDE WANDAUFBAU
11.5 cm VMZ 12/1.6/II a
7.5 cm KERNDÄMMUNG
17.5 cm KSL 12/14/II a
d = 36.5 cm
POS. 26.4 PFEILER 36.5/61.5 MZ 12/II a
POS. 26.5 WANDPFEILER 17.5/100 KS 12/III
POS. 26.6 WAND AN DER DURCHFAHRT d = 24 cm MZ 12/II a
POS. 27.5 STÜTZE b/d 30/30 B 25
POS. 27.8 AUSSENWANDSTÜTZE b/d 49/20 B 25
POS. 32 WAND AN DER DURCHFAHRT d = 24 cm KS 12/II a
POS. 32 AUSSTEIFUNGSSTÜTZEN b/d 24/24 B 25 IN FUNDAMENT UND EG-DECKE VERANKERN

ALLE TÜRHÖHEN AB OKFF
ALLE BRÜSTUNGSHÖHEN AB OKFF

HAUPTEINGANG
HAUPTEINGANG HAUS 4
AUFZUG
LADEN 7 99.01 m²
LADEN 8 108.98 m²
WC 3.5 m²
S25 S26 S27 S28 S29 S30 S31 S32
IV
LICHTE DURCHFAHRTSHÖHE 3.50 m
DACHGEFÄLLE
HAUS 3
HAUS 4 ERDGESCHOSS

DIESER PLAN GILT IM ZUSAMMENHANG MIT DER STATISCHEN BERECHNUNG UND DEM POSITIONSPLAN.
IM WIDERSPRUCH GILT DIE STATISCHE BERECHNUNG UND DER POSITIONSPLAN.

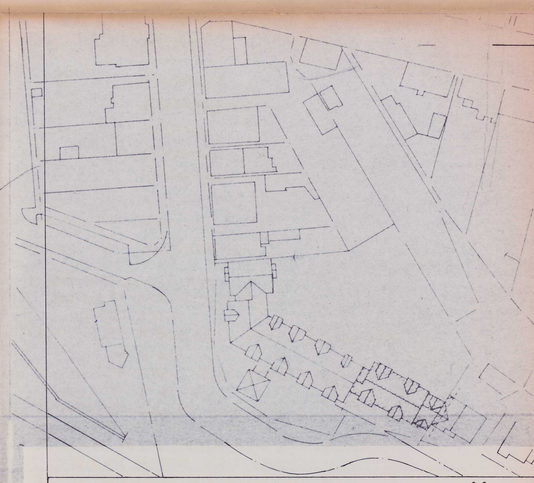

REVISIONSPLAN SANITÄR

MF-NR.: 23.0509
PLAN-NR.: 23/0414-1084/8

BAUVORHABEN: WOHN- U. GESCHÄFTSHAUS WINSEN BAHNHOFSPLATZ 1

BAUHERR: RECHTSBEISTAND PETER HAß –Zwangsverwalter– AMELUNGSTR. 5 / 20354 HAMBURG

BESTANDSAUFNAHME / ERGÄNZENDE PLANUNG:

DECHOW
HEIZUNG • KLIMA • SANITÄR
GEBÄUDETECHNISCHE BETRIEBSFÜHRUNG
Johann E. Dechow GmbH
Meisenstraße 19 – 22305 Hamburg
Tel 040/6119110 – Fax 040/61191188


ALL PLAN
Raumplanungs- und Projektsteuerungsgesellschaft mbH
Berliner Allee 9-11 Telefon 0511/34949-0 30175 Hannover Telefax 0511/34949-33
Klausenner Str. 22 Telefon 0391/5514702 39112 Magdeburg Telefax 0391/5514702

MASS – STAB:	1:50		ERSTELLT AM	09.04.96 / 26.07.96
PLANINHALT:	Haus 4 / Erdgeschoß			
GRÖSSE		OBJEKT-NR 5.014	BLATT NR	02

LEGENDE

POS.16.1 FENSTERSTURZ b 17.5 / d ges. ≙ 35 cm AL = 11.5 cm
POS.16.2 — " — b/d 17.5 / 36 B 25 AL = 15 cm KS 12 / II a
POS.16.3 — " — b/d 17.5 / 36 B 25
POS.16.4 — " — b/d 17.5 / 36 B 25
POS 17 INNENTÜRSTURZ d = 24 cm KSL 12 / 1.4 / II a
POS.15.11 UNTERZUG b/d 24/45 B 25 AL 17.5 KS 12 / II a
POS.26 AUSSENWÄNDE WANDAUFBAU
11.5 cm VMz 12 / 1.6 / II a
7.5 cm KERNDÄMMUNG
17.5 cm KSL 12 / 1.4 / II a
d = 36.5 cm
POS. 26.3 PFEILER ≙ 17.5 / 49 KS 12 / II a
POS. 27.4 AUSSENWANDSTÜTZE b/d 55.5 / 20 B 25
ALLE TÜRHÖHEN AB OKFF
ALLE BRÜSTUNGSHÖHEN AB OKFF

Schmutzwasserltg.
Regenwasserltg.
Kaltwasserltg.
Warmwasserltg.
Zirkulationsltg.
⋈ Absperrung

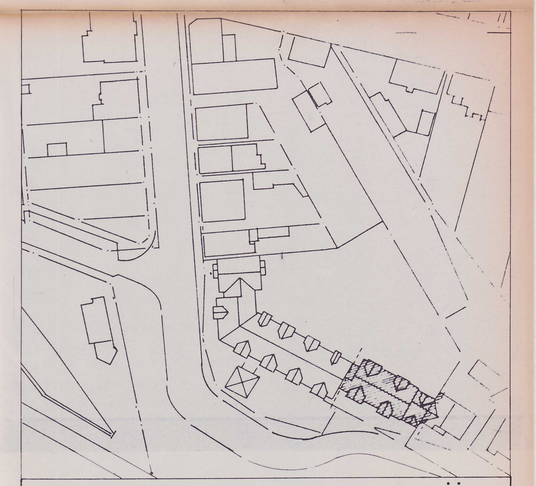


REVISIONSPLAN SANITÄR

MF-NR.: 23.0509	DECHOW HEIZUNG • KLIMA • SANITÄR GEBÄUDETECHNISCHE BETRIEBSFÜHRUNG — Johann E. Dechow GmbH, Meisenstraße 19 – 22305 Hamburg, Tel 040/6119110 – Fax 040/61191188
PLAN-NR.: 23/0414-1085/9	
BAUVORHABEN:	WOHN- U. GESCHÄFTSHAUS WINSEN BAHNHOFSPLATZ 1
BAUHERR:	RECHTSBEISTAND PETER HAB –Zwangsverwalter– AMELUNGSTR. 5 / 20354 HAMBURG
BESTANDSAUFNAHME / ERGÄNZENDE PLANUNG:	ALL PLAN Bauplanungs- und Projektsteuerungsgesellschaft mbH — Berliner Allee 9-11, Telefon (0511)345440, 30175 Hannover; Klausenner St. 22, Telefax (0391)5614702, 39112 Magdeburg, Telefax (0391)5614702
MASS - STAB: 1:50	ERSTELLT AM: 09.04.96 / 26.07.96
PLANINHALT:	Haus 4 / 1. Obergeschoß
GRÖSSE:	OBJEKT-NR.: 5.014 — BLATT-NR.: 03

DIESER PLAN GILT IM ZUSAMMENHANG MIT DER STATISCHEN BERECHNUNG UND DEM POSITIONSPLAN. IM WIDERSPRUCH GILT DIE STATISCHE BERECHNUNG UND DER POSITIONSPLAN.


HAUS 4 1. OBERGESCHOSS

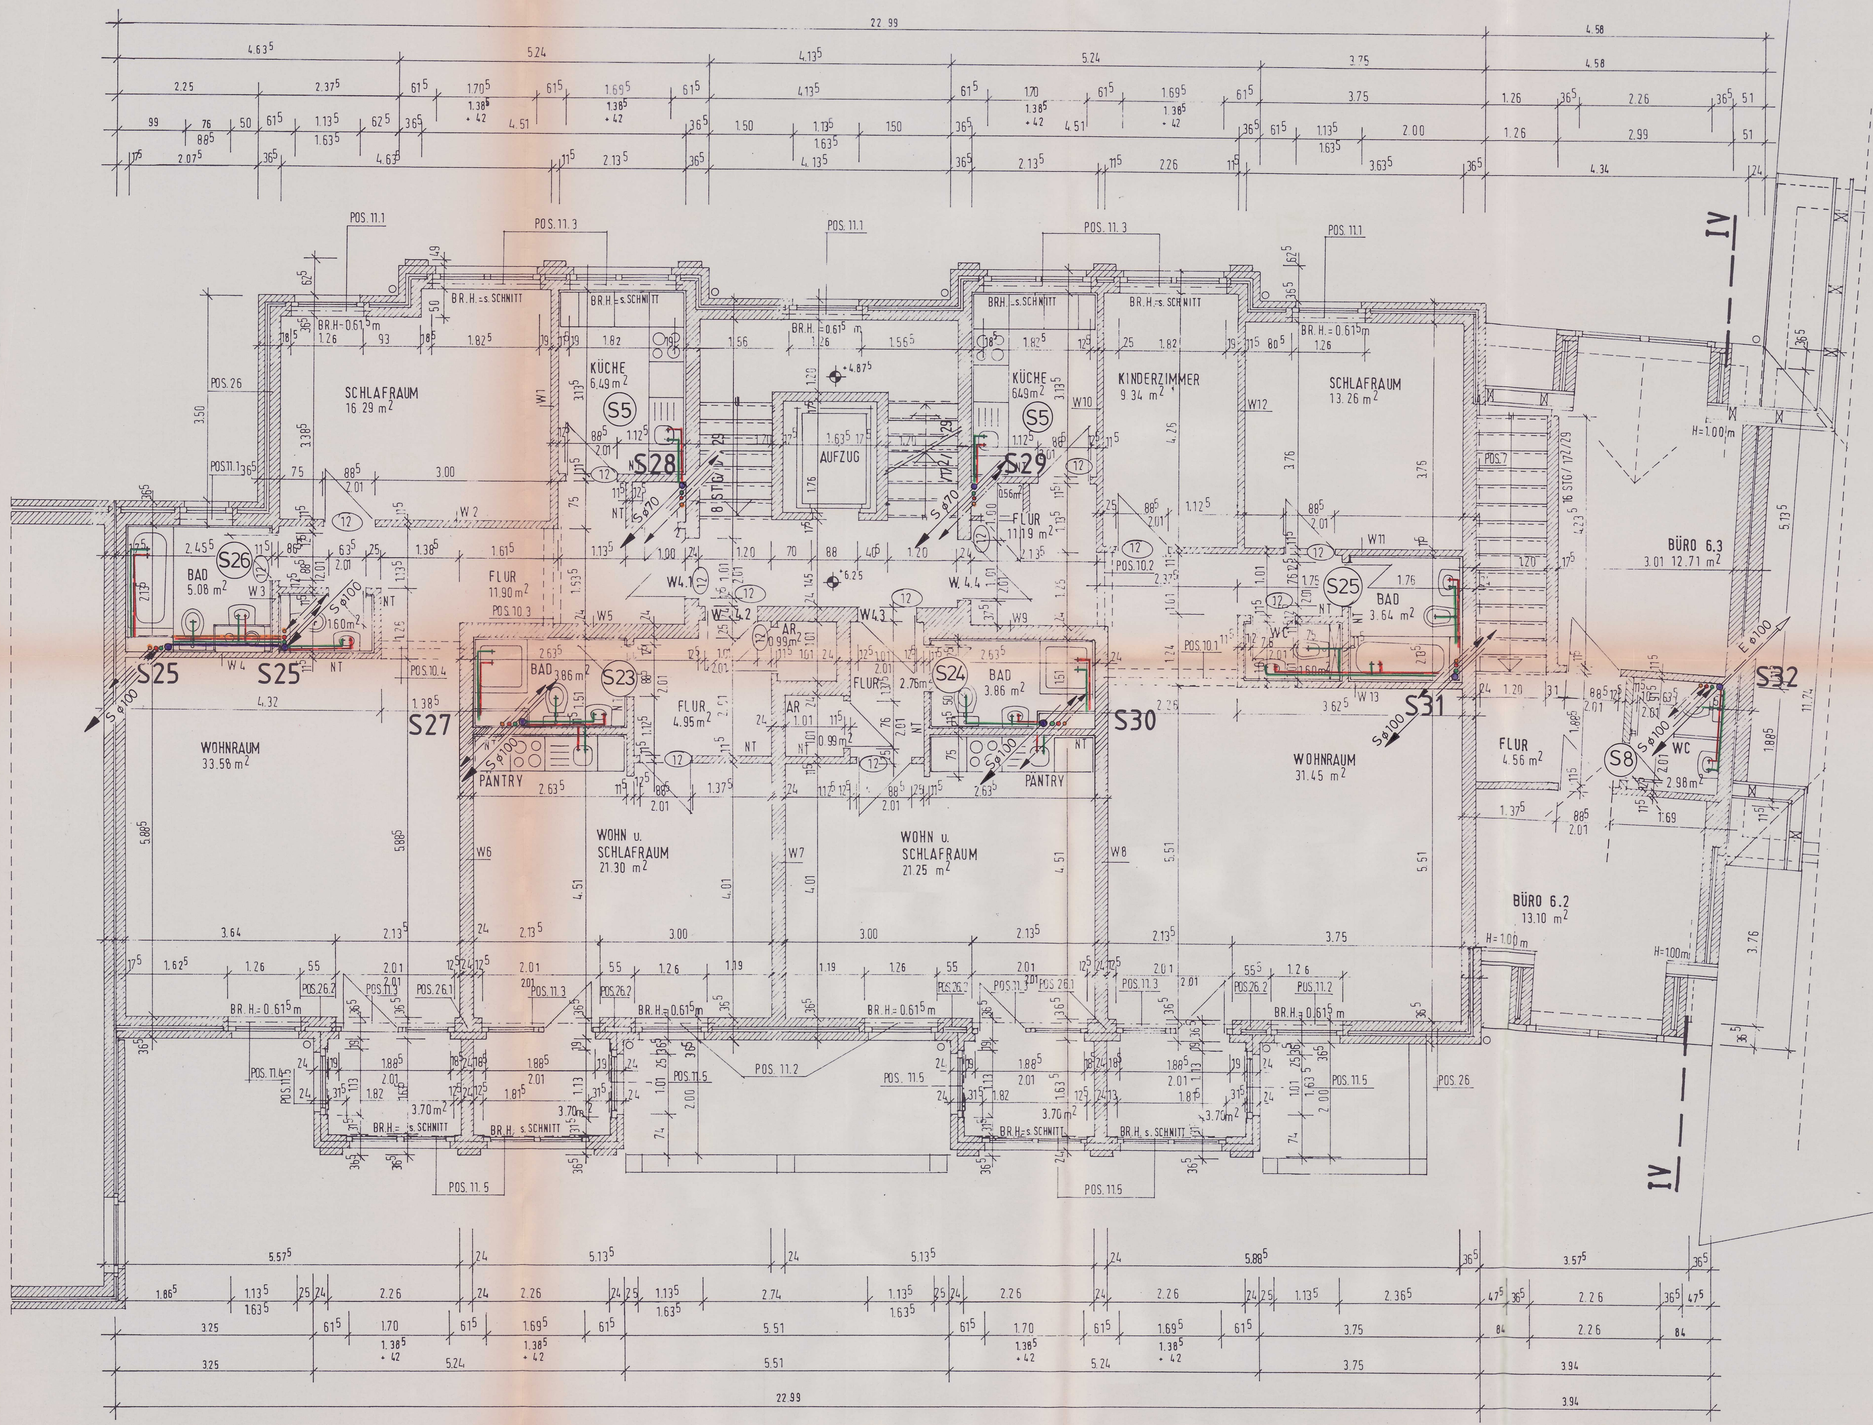

LEGENDE

POS. 11.1 FENSTERSTURZ b 17.5 / d ges. ≙ 35 cm AL 11.5 cm
POS. 11.2 FENSTERSTURZ b/d 17.5 / 36 / B 25 AL 15 KS 12 / II a
POS. 11.3 FENSTERSTURZ b/d 17.5 / 36 B 25
POS. 11.4 FENSTERSTURZ b/d 17.5 / 36 B 25
POS. 11.5 FENSTERSTURZ LOGGIA b/d 17.5 / 36 B 25
POS. 7 VERBLENDABFANGUNG I PB 140
POS. 10.1 DECKENGL. UNTERZUG b/d/h 30/18/15 B 25
POS. 10.2 DECKENGL. UNTERZUG b/d/h 30/18/15 B 25
POS. 10.3 DECKENGL. UNTERZUG b/d/h 30/18/15 B 25
POS. 10.4 DECKENGL. UNTERZUG b/d/h 30/18/15 B 25
POS. 12 INNENTÜRSTÜRZE b = WANDBREITE d ≙ 50 cm AL 11.5 cm
POS. 13 INNENWÄNDE W1 - W13 KSL 12 / 1.4 / II a
POS. 26 AUSSENWÄNDE WANDAUFBAU
11.5 cm VMz 12 / 1.6 / II a
7.5 cm KERNDÄMMUNG
17.5 cm KSL 12 / 1.4 / II a
d = 36.5 cm
POS. 26.1 PFEILER ≙ 17.5 / 49 KS 12 / II a
POS. 26.2 PFEILER ≙ 17.5 / 55.5 KS 12 / III
ALLE TÜRHÖHEN AB OKFF
ALLE BRÜSTUNGSHÖHEN AB OKFF
NT NICHT TRAGEND

- Schmutzwasserltg.
- Regenwasserltg.
- Kaltwasserltg.
- Warmwasserltg.
- Zirkulationsltg.
- ⋈ Absperrung

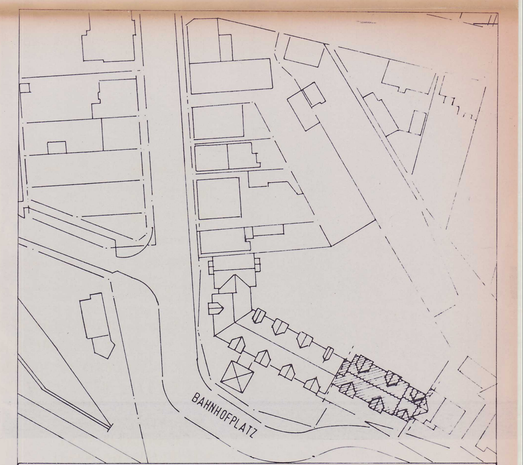


REVISIONSPLAN SANITÄR

MF-NR.: 23.0509	DECHOW HEIZUNG • KLIMA • SANITÄR GEBÄUDETECHNISCHE BETRIEBSFÜHRUNG — Johann E. Dechow GmbH, Meisenstraße 19 – 22305 Hamburg, Tel 040/6119110 – Fax 040/61191188
PLAN-NR.: 23/0414-1086/10	
BAUVORHABEN:	WOHN- U. GESCHÄFTSHAUS WINSEN BAHNHOFSPLATZ 1
BAUHERR:	RECHTSBEISTAND PETER HAß –Zwangsverwalter– AMELUNGSTR. 5 / 20354 HAMBURG
BESTANDSAUFNAHME / ERGÄNZENDE PLANUNG:	ALL PLAN Haustechnische Planungs- und Projektierungsgesellschaft mbH — Berliner Allee 9-11, Telefon (0511/34940-0), 30175 Hannover, Telefax (0511/34940-33); Klausenner Str. 22, Telefon (0391/5561-4752), 39112 Magdeburg, Telefax (0391/5561-4752)
MASS - STAB: 1:50	ERSTELLT AM: 09.04.96 / 26.07.96
PLANINHALT:	Haus 4 / 2. Obergeschoß
GRÖSSE:	OBJEKT-NR.: 5.014 — BLATT-NR.: 04


HAUS 4 2. OBERGESCHOSS

DIESER PLAN GILT IM ZUSAMMENHANG MIT DER STATISCHEN BERECHNUNG UND DEM POSITIONSPLAN.
IM WIDERSPRUCH GILT DIE STATISCHE BERECHNUNG UND DER POSITIONSPLAN.

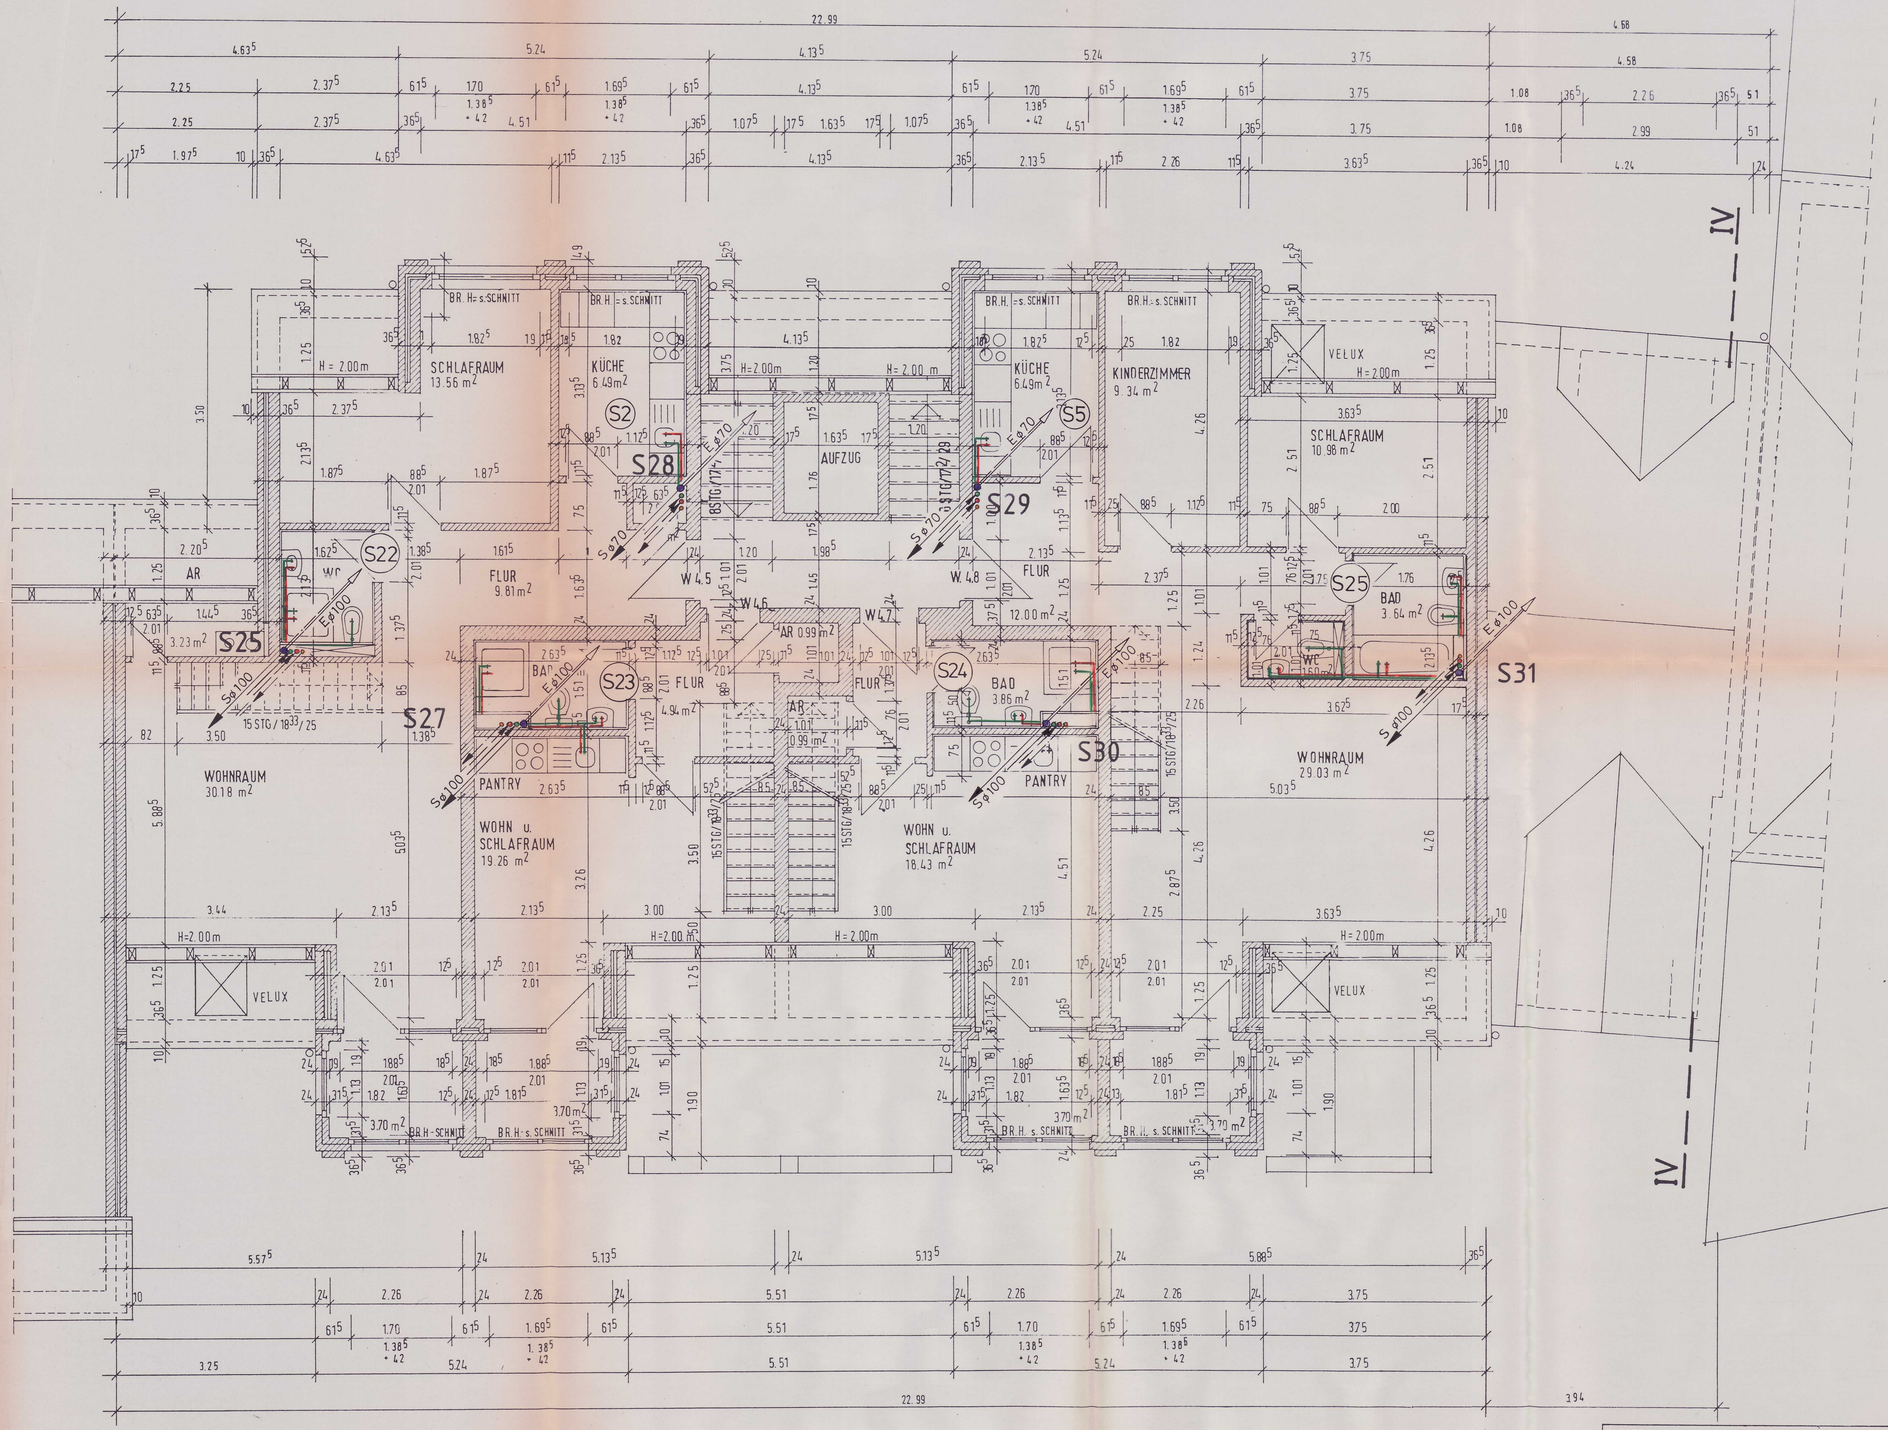

LEGENDE

- Schmutzwasserltg.
- Regenwasserltg.
- Kaltwasserltg.
- Warmwasserltg.
- Zirkulationsltg.
- ⋈ Absperrung

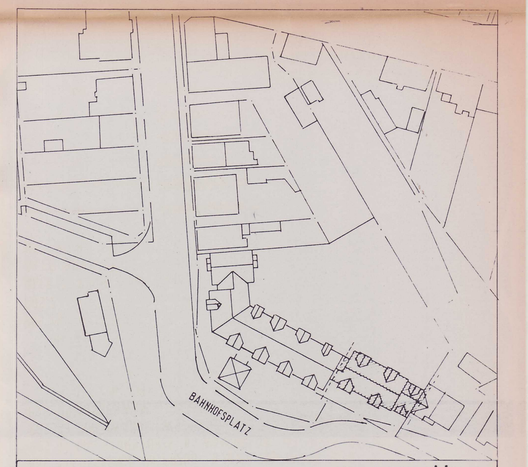

REVISIONSPLAN SANITÄR

MF-NR.: 23.0509	DECHOW HEIZUNG • KLIMA • SANITÄR GEBÄUDETECHNISCHE BETRIEBSFÜHRUNG — Johann E. Dechow GmbH, Weisenstraße 19 - 22305 Hamburg, Tel 040/6119110 Fax 040/6119188
PLAN-NR.: 23/0414-1087/11	
BAUVORHABEN:	WOHN- U. GESCHÄFTSHAUS WINSEN BAHNHOFSPLATZ 1
BAUHERR:	RECHTSBEISTAND PETER HAß -Zwangsverwalter- AMELUNGSTR. 5 / 20354 HAMBURG
BESTANDSAUFNAHME / ERGÄNZENDE PLANUNG:	ALL PLAN Bauplanungs- und Projektierungsgesellschaft mbH — Berliner Allee 9-11, Telefon 0511/34949-0, 30175 Hannover, Telefax 0511/34949-33; Klausenner Str. 22, Telefon 039297/4702, 39112 Magdeburg, Telefax 039297/4702
MASS - STAB: 1:50	ERSTELLT AM: 09.04.96 / 26.07.96
PLANINHALT:	Haus 4 / Dachgeschoß
GRÖSSE:	OBJEKT-NR.: 5.014 — BLATT-NR.: 05

DIESER PLAN GILT IM ZUSAMMENHANG MIT DER STATISCHEN BERECHNUNG UND DEM POSITIONSPLAN.
IM WIDERSPRUCH GILT DIE STATISCHE BERECHNUNG UND DER POSITIONSPLAN.

HAUS 4 DACHGESCHOSS